

町民グランド整備工事に伴う
照明施設補償工事

竣工平面図 8=1/500

凡例

記号	名称	備考
○	ハンドホール 900φ×900	中継室、セパ付
□		
□		
□		

注記

1. 特記なき記号配置は下記とする。

記号	名称	備考
○	OV 20-30 10-E (FEP 50)	
○	OV-T 38φ 65 50 (FEP 50)	
○	OV 20-60 (FEP 30)	

※ 図中、記載されている受変電設備及び盤類、
コンクリート柱及び投光器を撤去する。


石本建築事務所 ISHIMOTO architectural & engineering firm, inc. ver.20221201	履歴	完成図作成 (受注者名)	完成図承認	法適合確認 構造設計一級建築士 山田 和生 証文付番号 第11279号 本図(仕様書)に記載された事項は、構造関係規定に適合することを確認した。	法適合確認 設備設計一級建築士 証文付番号 本図(仕様書)に記載された事項は、設備関係規定に適合することを確認した。	製作日	代表設計者	設計者	業者名称	業者契約コード	図面番号	管理建築士
	日付	監査技術者	担当者	日付	監理者	担当者	2024.03 ファイル名	一級建築士 大巨登謙第280701号 西 重隆 日付 2024.03	一級建築士 大巨登謙第365367号 三田 知 希 担当者 中川 達也	方総ランド工作物解体除去工事 108557-02 図面名称 町民クラウド駐車場整備に伴う照明施設工事 計画平面図 縮尺	E-03	一級建築士 大巨登謙第280701号 西 重隆

凡例
● 側溝穴埋め



凡例
▨ : 解体範囲を示す

石本建築事務所 ISHIMOTO architectural & engineering firm, inc.	履歴	完成図作成 (製作者名)	完成図承認	製作日	代表設計者	設計者	業務名称	業務契約コード	図面番号	管理建築士
		日付 〇〇.〇〇.〇〇	日付 〇〇.〇〇.〇〇	〇〇.〇〇.〇〇	一級建築士	一級建築士	方城グラウンド工作物解体除却工事	108557-02		
		監理技術者	監理者	ファイル名	大臣登録第280701号	大臣登録第365367号	図面名称	縮尺		
	ver.20221201	担当者	担当者	〇〇〇〇〇	西 重隆	三田井 知希	(方城グラウンド工作物)解体範囲図	A1:S=1/300 A3:S=1/600		
					日付 2024.03	担当者 中川 達也			A-03	一級建築士 大臣登録第280701号 西重隆

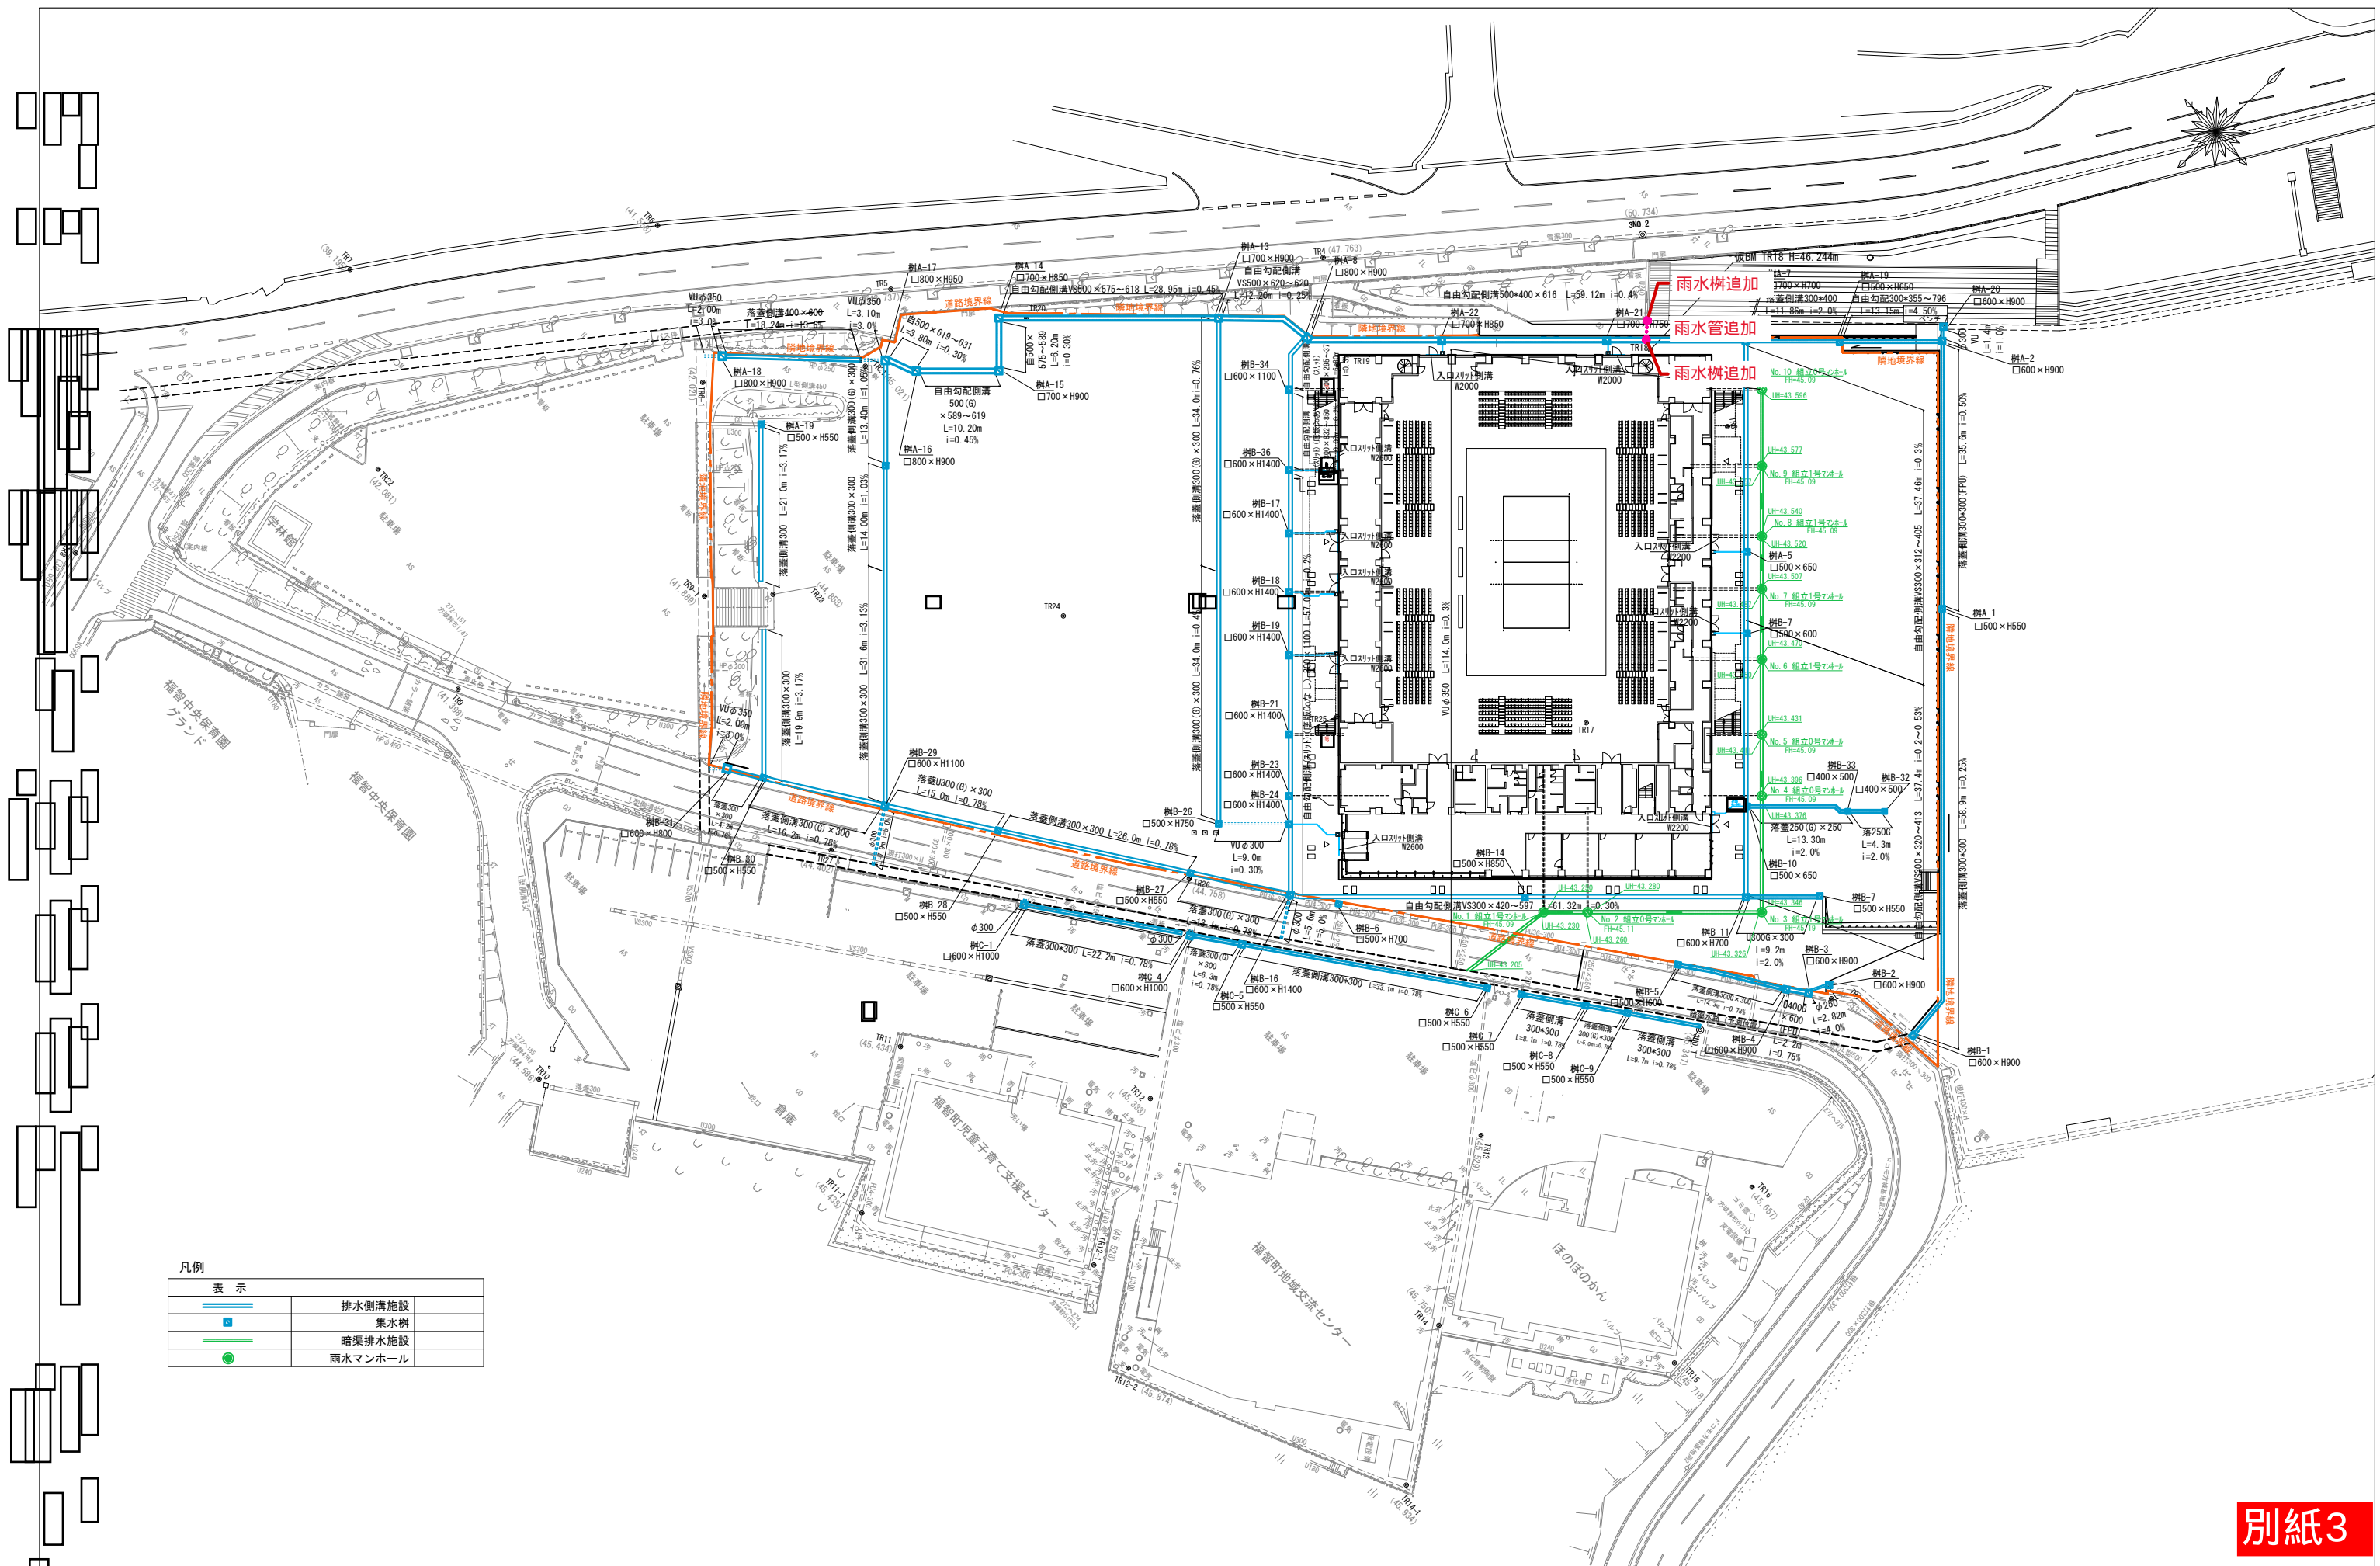



側溝穴埋め



ハンドホール



雨水桝追加