


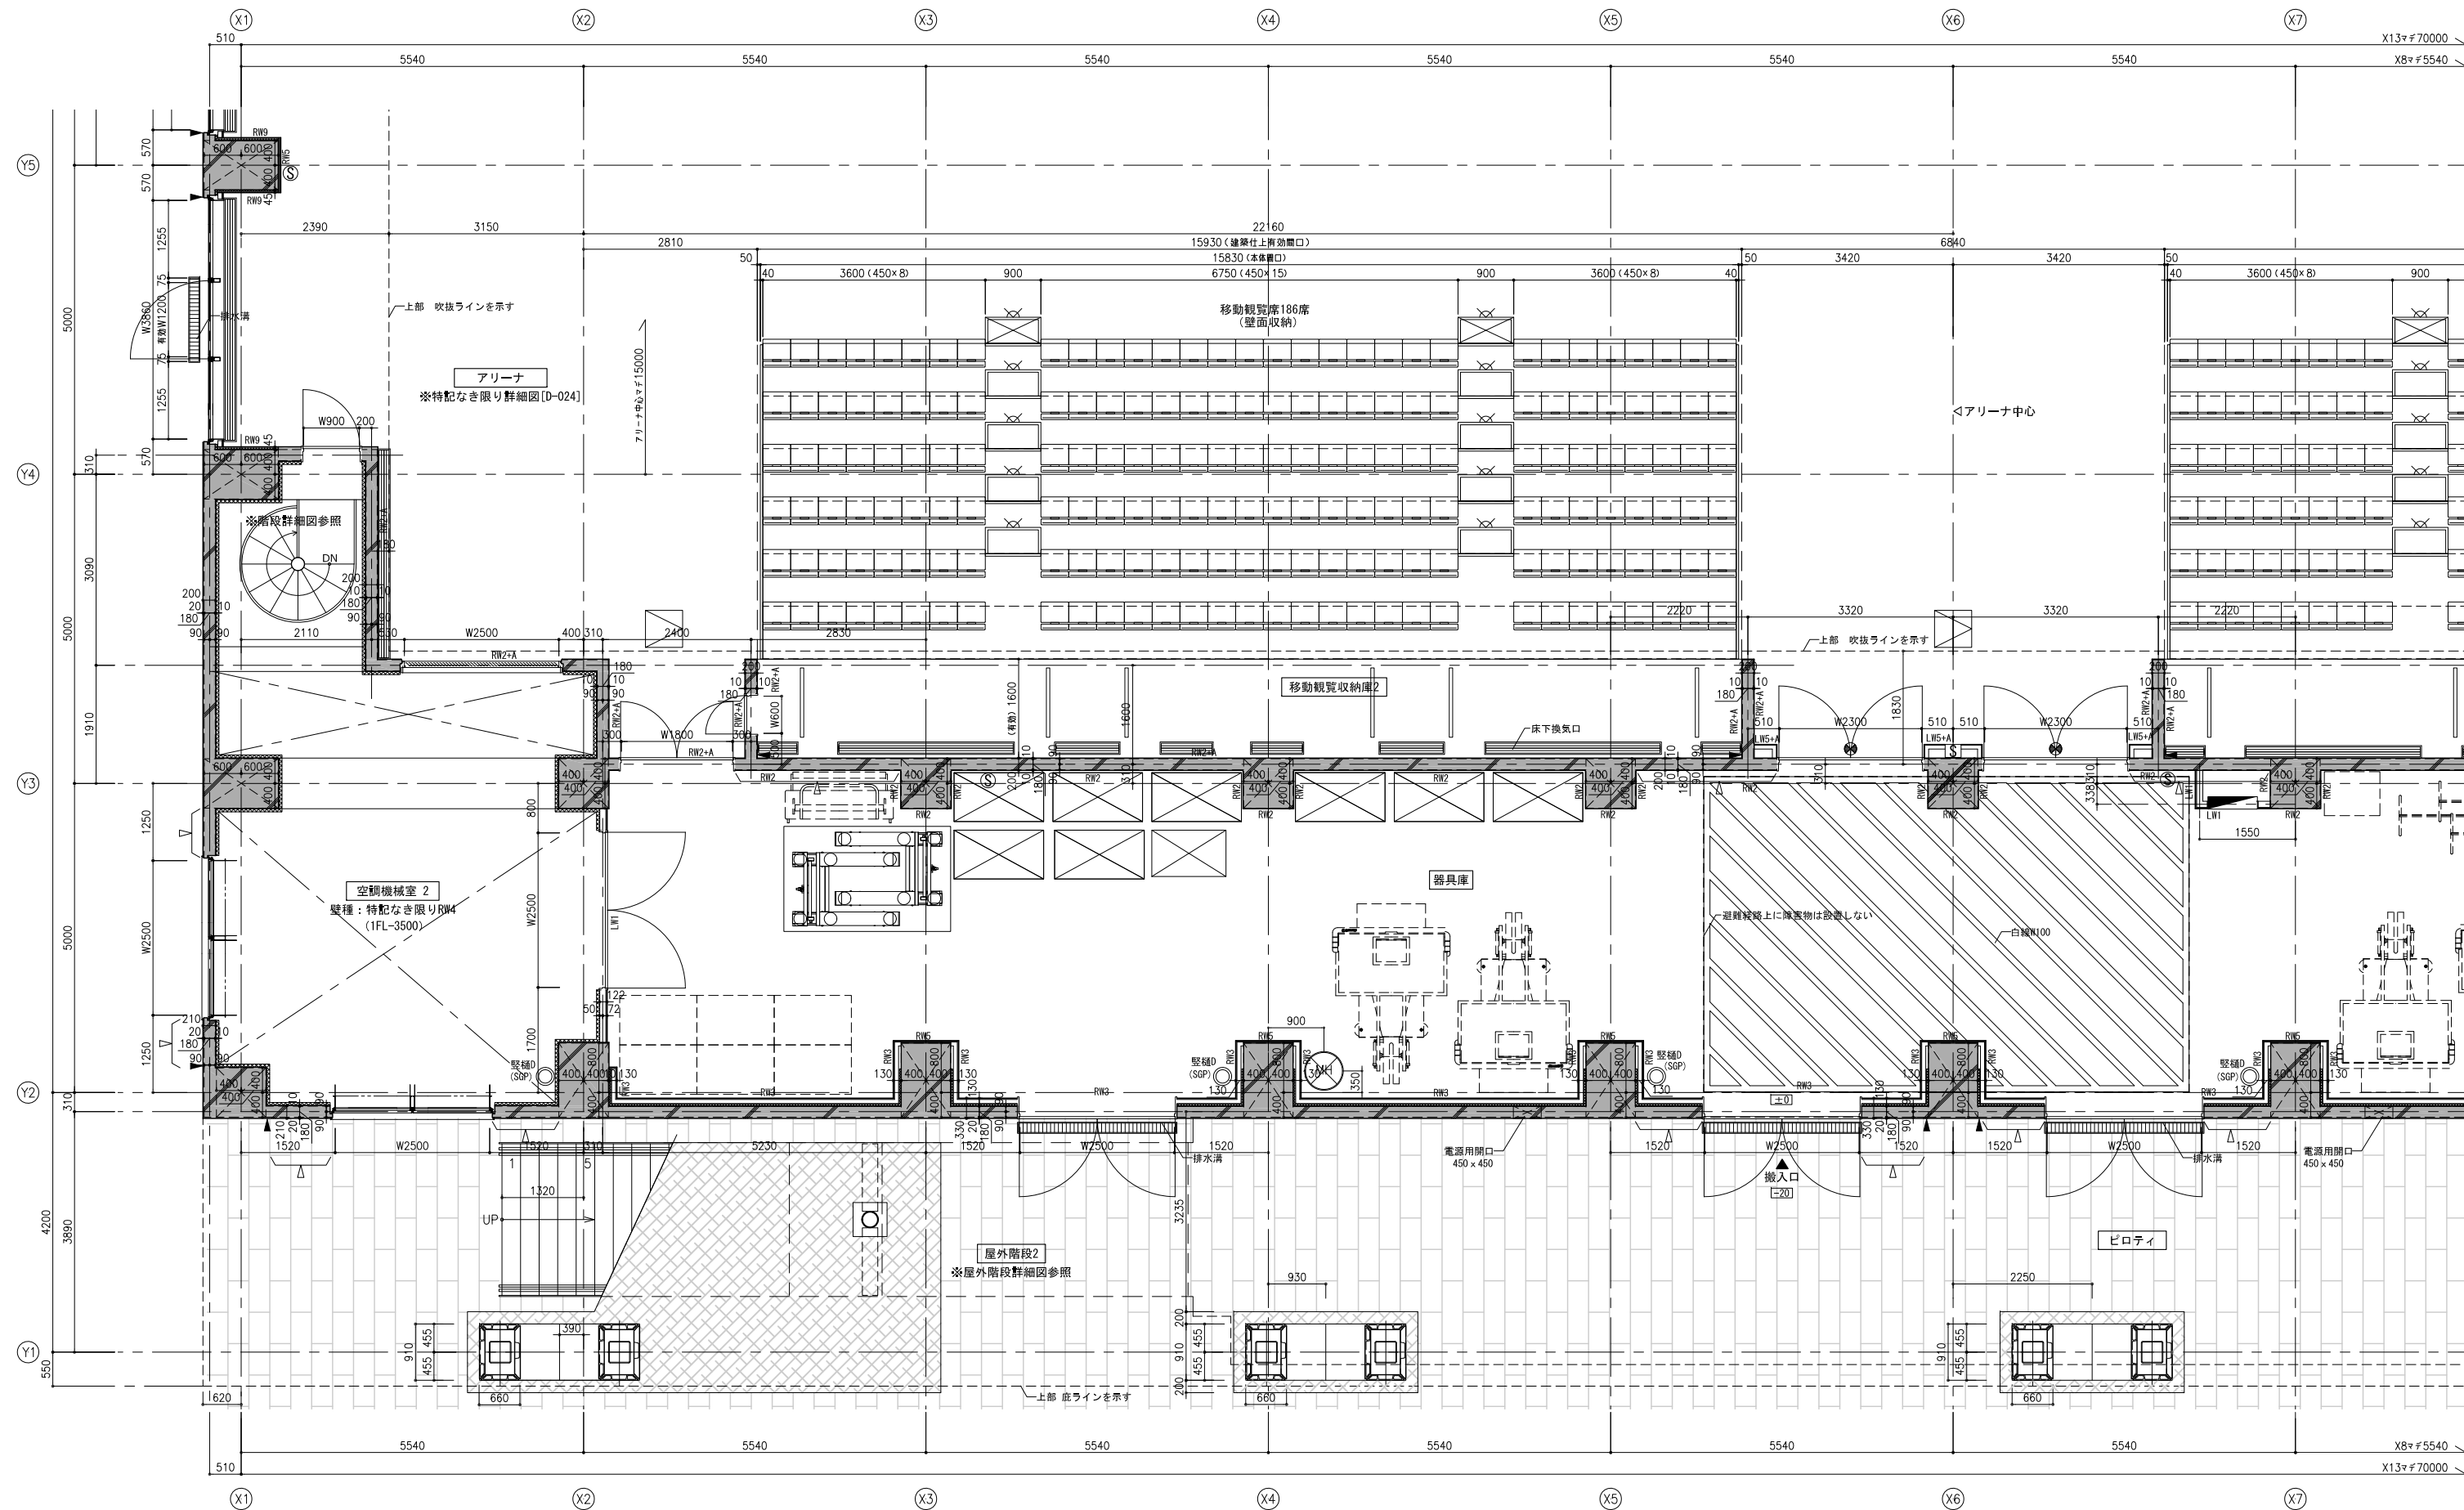

内壁仕上凡例	
A	EP
B	ビニルクロス
C	化粧ケイカル板 NAD
D	硬質木毛セメント板・EP吹付
E	杉縁付複層板 (準不燃以上) t9.0UE塗装

図中表記例	
壁凡例No	壁仕上凡例No
LW1 + A	

記号凡例	
消火器用補助散水栓 (15m) (機械設備工事)	補助散水栓 (15m) (機械設備工事)
補助散水栓 (25m) (機械設備工事)	消火器BOX (埋込型)
消火器BOX (床置型)	

床下点検口600角SUSタラップ付	鉄製マンホール 600φ (防水・防臭型)	視覚障害者用注意喚起点字版	視覚障害者用誘導点字版	雨水樹
-------------------	-----------------------	---------------	-------------	-----

構造スリット (鉛直)	構造スリット (水平)	ゴロタ石を示す	インフラロギングを示す
-------------	-------------	---------	-------------


壁種凡例	
RD-A	ルーフトレイン 65φ
RD-B	ルーフトレイン100φ
RD-C	ルーフトレイン125φ
RD-D	ルーフトレイン150φ
RD-E	ルーフトレイン200φ

壁種A	特記なき限りSGP+防露巻 100φ
壁種B	特記なき限りSGP+防露巻 125φ
壁種C	特記なき限りSGP+防露巻 150φ
壁種D	特記なき限りSGP+防露巻 200φ
壁種E	特記なき限りSGP+防露巻 250φ

壁種F	特記なき限りSGP+防露巻 300φ
壁種G	特記なき限りSGP+防露巻 350φ

備考



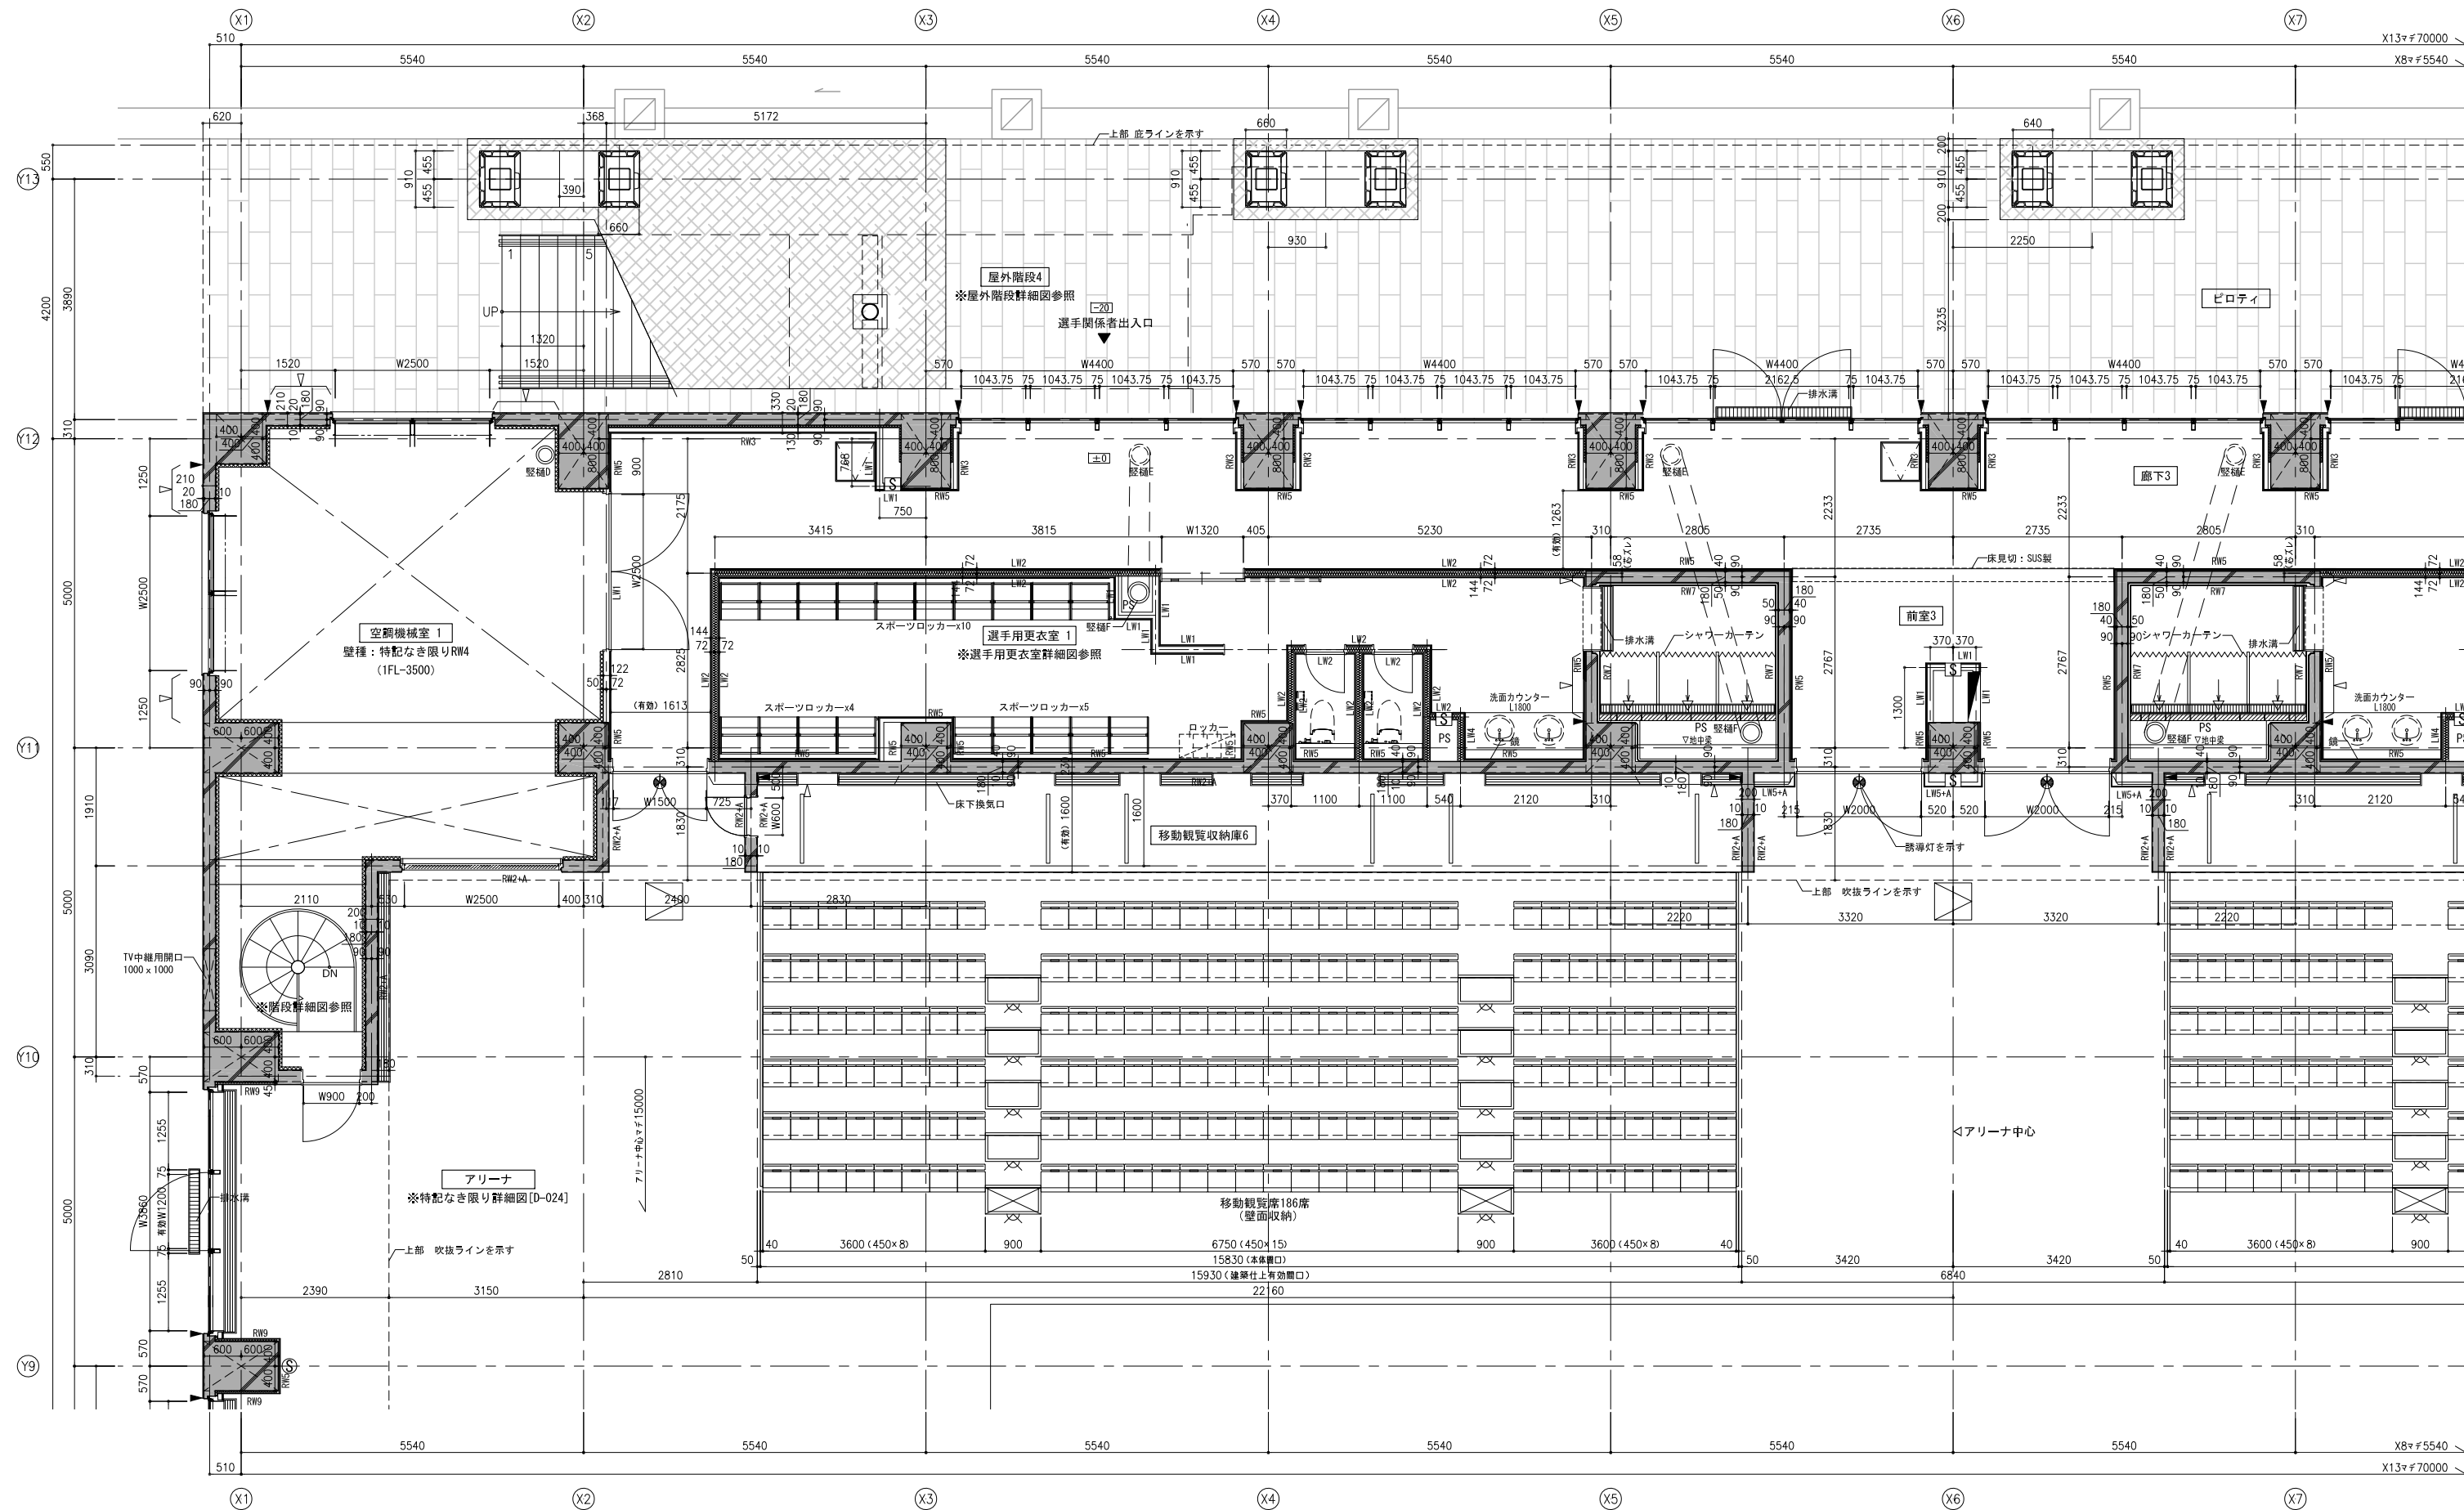

内壁仕上凡例	
A	EP
B	ビニルクロス
C	化粧ケイカル板 NAD
D	硬質木毛セメント板・EP吹付
E	杉縁付複層板（準不燃以上）t9.0UE塗装

図中表記例	
壁凡例No	壁仕上凡例No
LW1 + A	

記号凡例	
■	消火器併用補助散水栓 (15m) (機械設備工事)
■	補助散水栓 (15m) (機械設備工事)
■	補助散水栓 (25m) (機械設備工事)
■	消火器BOX (埋込型)
■	消火器BOX (床置型)

■	床下点検口600角SUSタラップ付
■	錆鉄製マンホール 600φ (防水・防臭型)
■	視覚障害者用注意喚起点字板
■	視覚障害者用誘導点字板
■	雨水樹

▲	構造スリット (鉛直)
▲	構造スリット (水平)
▲	誘導灯を示す
▲	ゴロタ石を示す
▲	インフラロギングを示す


堅壁凡例	
RD-A	ルーフトレイン 65φ
RD-B	ルーフトレイン100φ
RD-C	ルーフトレイン125φ
RD-D	ルーフトレイン150φ
RD-E	ルーフトレイン200φ

堅壁A	特記なき限りSGP+防露巻 100φ
堅壁B	特記なき限りSGP+防露巻 125φ
堅壁C	特記なき限りSGP+防露巻 150φ
堅壁D	特記なき限りSGP+防露巻 200φ
堅壁E	特記なき限りSGP+防露巻 250φ

堅壁F	特記なき限りSGP+防露巻 300φ
堅壁G	特記なき限りSGP+防露巻 350φ

備考	



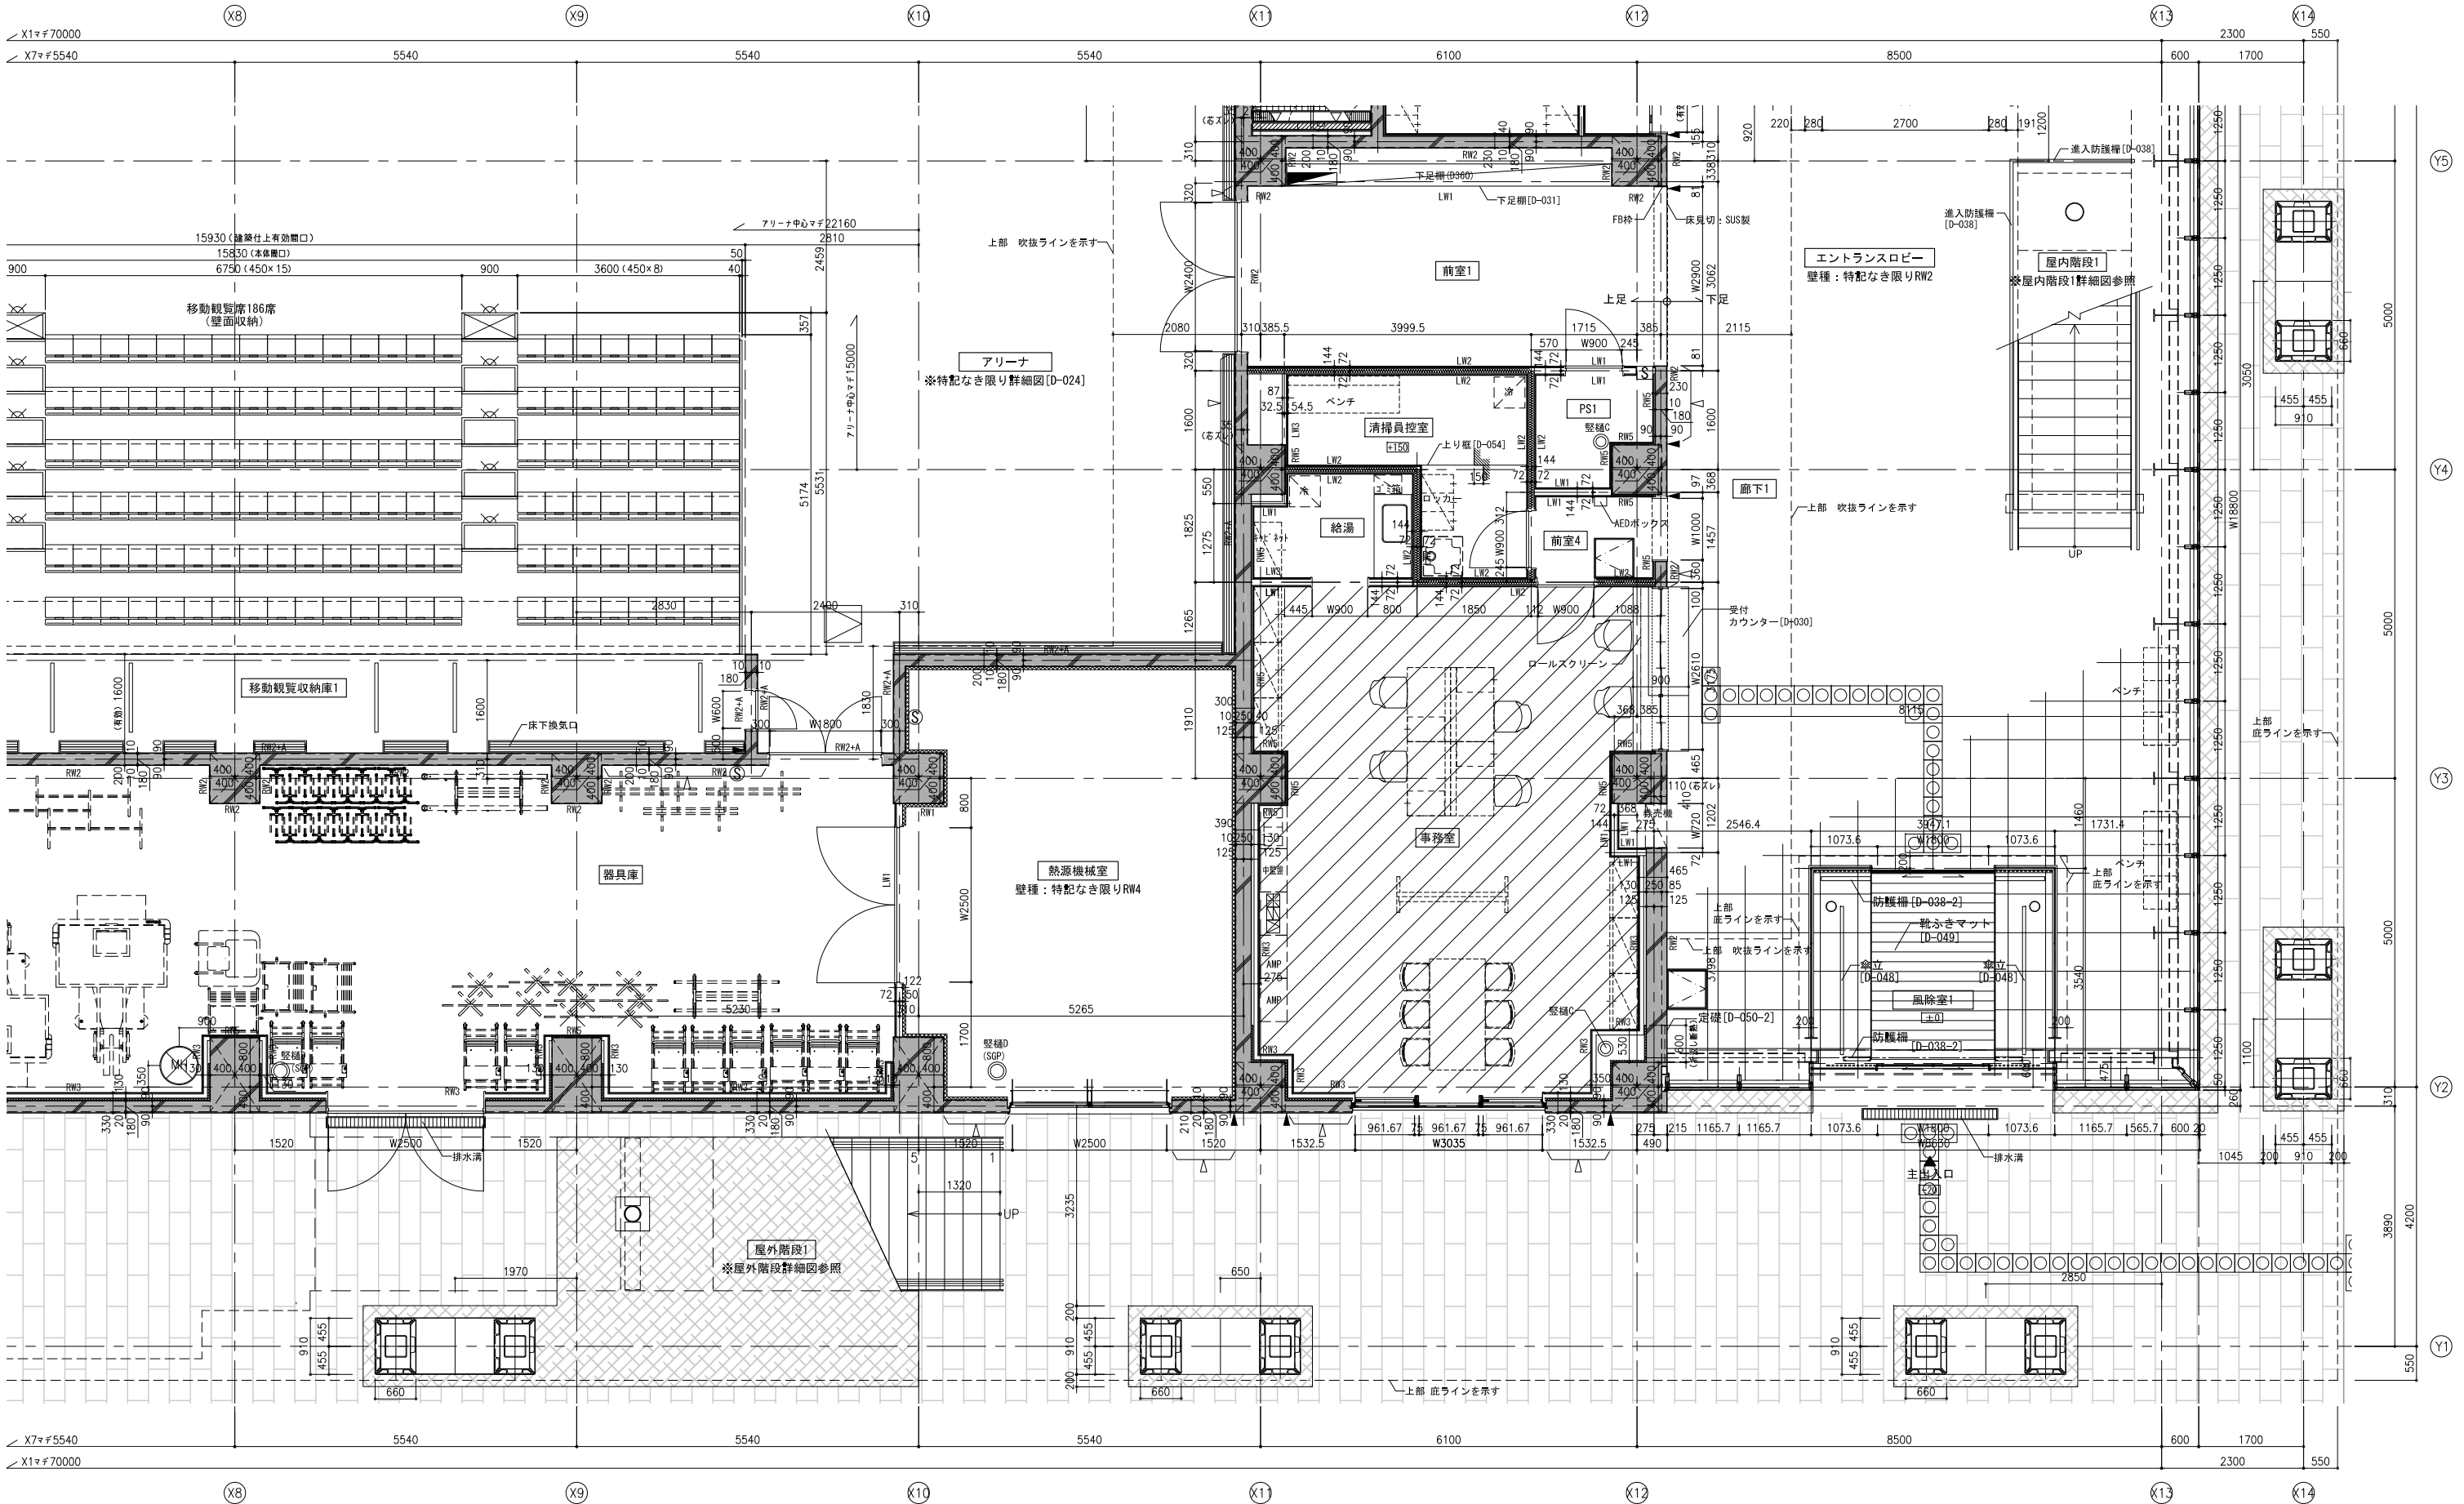

内壁仕上凡例	
A	EP
B	ビニルクロス
C	化粧ケイカル板 NAD
D	硬質木毛セメント板・EP吹付
E	杉継付複層板（準不燃以上）t9.0UE塗装

図中表記例	
壁凡例No	壁仕上凡例No
LW1 + A	

記号凡例	
消火器併用補助散水栓 (15m) (機械設備工事)	床下点検口600角SUSタラップ付
補助散水栓 (15m) (機械設備工事)	錆鉄製マンホール 600φ (防水・防臭型)
補助散水栓 (25m) (機械設備工事)	視覚障害者用注意喚起点字板
消火器BOX (埋込型)	視覚障害者用誘導点字板
消火器BOX (床置型)	雨水樹


構造スリット (鉛直)	OA範囲
構造スリット (水平)	
誘導灯を示す	
ゴロタ石を示す	
インローキングを示す	

堅壁凡例	
RD-A	ルーフトレイン 65φ
RD-B	ルーフトレイン100φ
RD-C	ルーフトレイン125φ
RD-D	ルーフトレイン150φ
RD-E	ルーフトレイン200φ

堅壁A	特記なき限りSGP+防露巻 100φ
堅壁B	特記なき限りSGP+防露巻 125φ
堅壁C	特記なき限りSGP+防露巻 150φ
堅壁D	特記なき限りSGP+防露巻 200φ
堅壁E	特記なき限りSGP+防露巻 250φ

堅壁F	特記なき限りSGP+防露巻 300φ
堅壁G	特記なき限りSGP+防露巻 350φ

備考	
----	--

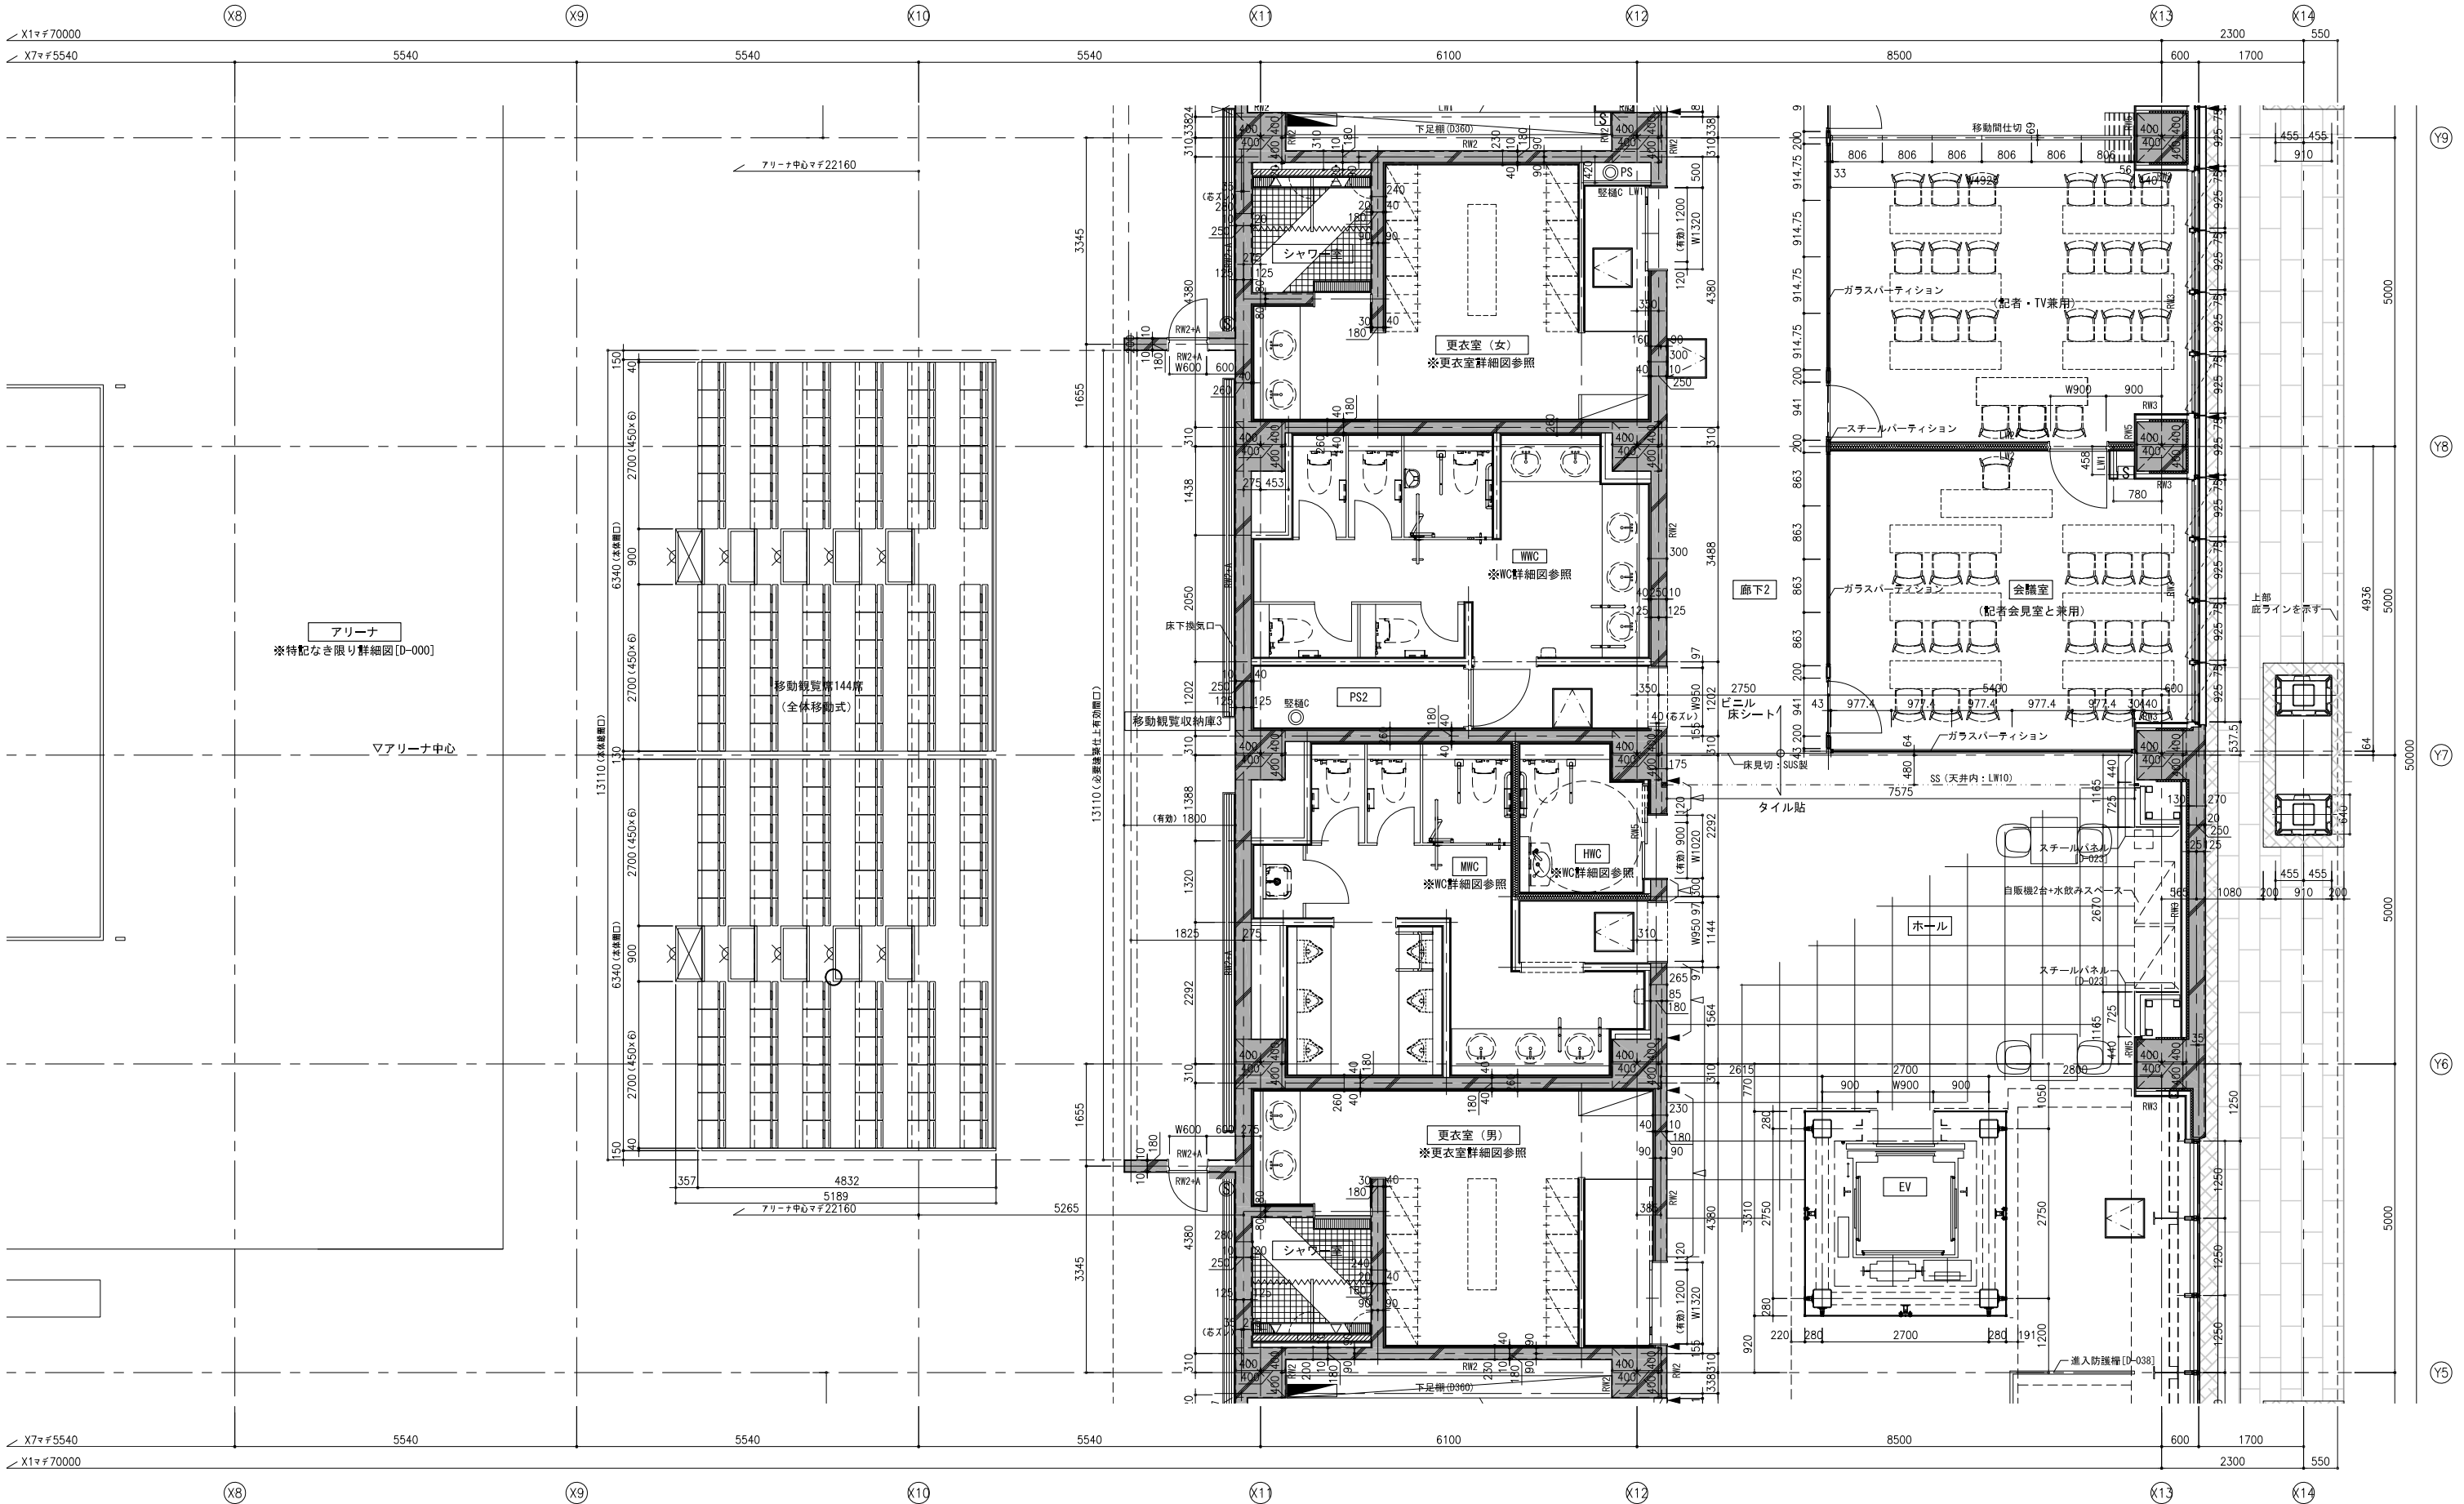

内壁仕上凡例	
A	EP
B	ビニルクロス
C	化粧ケイカル板 NAD
D	硬質木毛セメント板・EP吹付
E	杉縁付複層板（準不燃以上）t9.0UE塗装

図中表記例	
壁凡例No	壁仕上凡例No
LW1 + A	

記号凡例	
消火器併用補助散水栓 (15m) (機械設備工事)	補助散水栓 (15m) (機械設備工事)
補助散水栓 (25m) (機械設備工事)	消火器BOX (埋込型)
消火器BOX (床置型)	


床下点検口600角SUSタラップ付	視覚障害者用注意喚起点字板	視覚障害者用誘導点字板	雨水樹
錆鉄製マンホール 600φ (防水・防臭型)			

構造スリット (鉛直)	構造スリット (水平)	ゴロタ石を示す	インローキングを示す
OA範囲			

堅壁凡例	
RD-A	ルーフトレイン 65φ
RD-B	ルーフトレイン100φ
RD-C	ルーフトレイン125φ
RD-D	ルーフトレイン150φ
RD-E	ルーフトレイン200φ

堅壁A	特記なき限りSGP+防露巻 100φ	堅壁F	特記なき限りSGP+防露巻 300φ
堅壁B	特記なき限りSGP+防露巻 125φ	堅壁G	特記なき限りSGP+防露巻 350φ
堅壁C	特記なき限りSGP+防露巻 150φ		
堅壁D	特記なき限りSGP+防露巻 200φ		
堅壁E	特記なき限りSGP+防露巻 250φ		

備考	

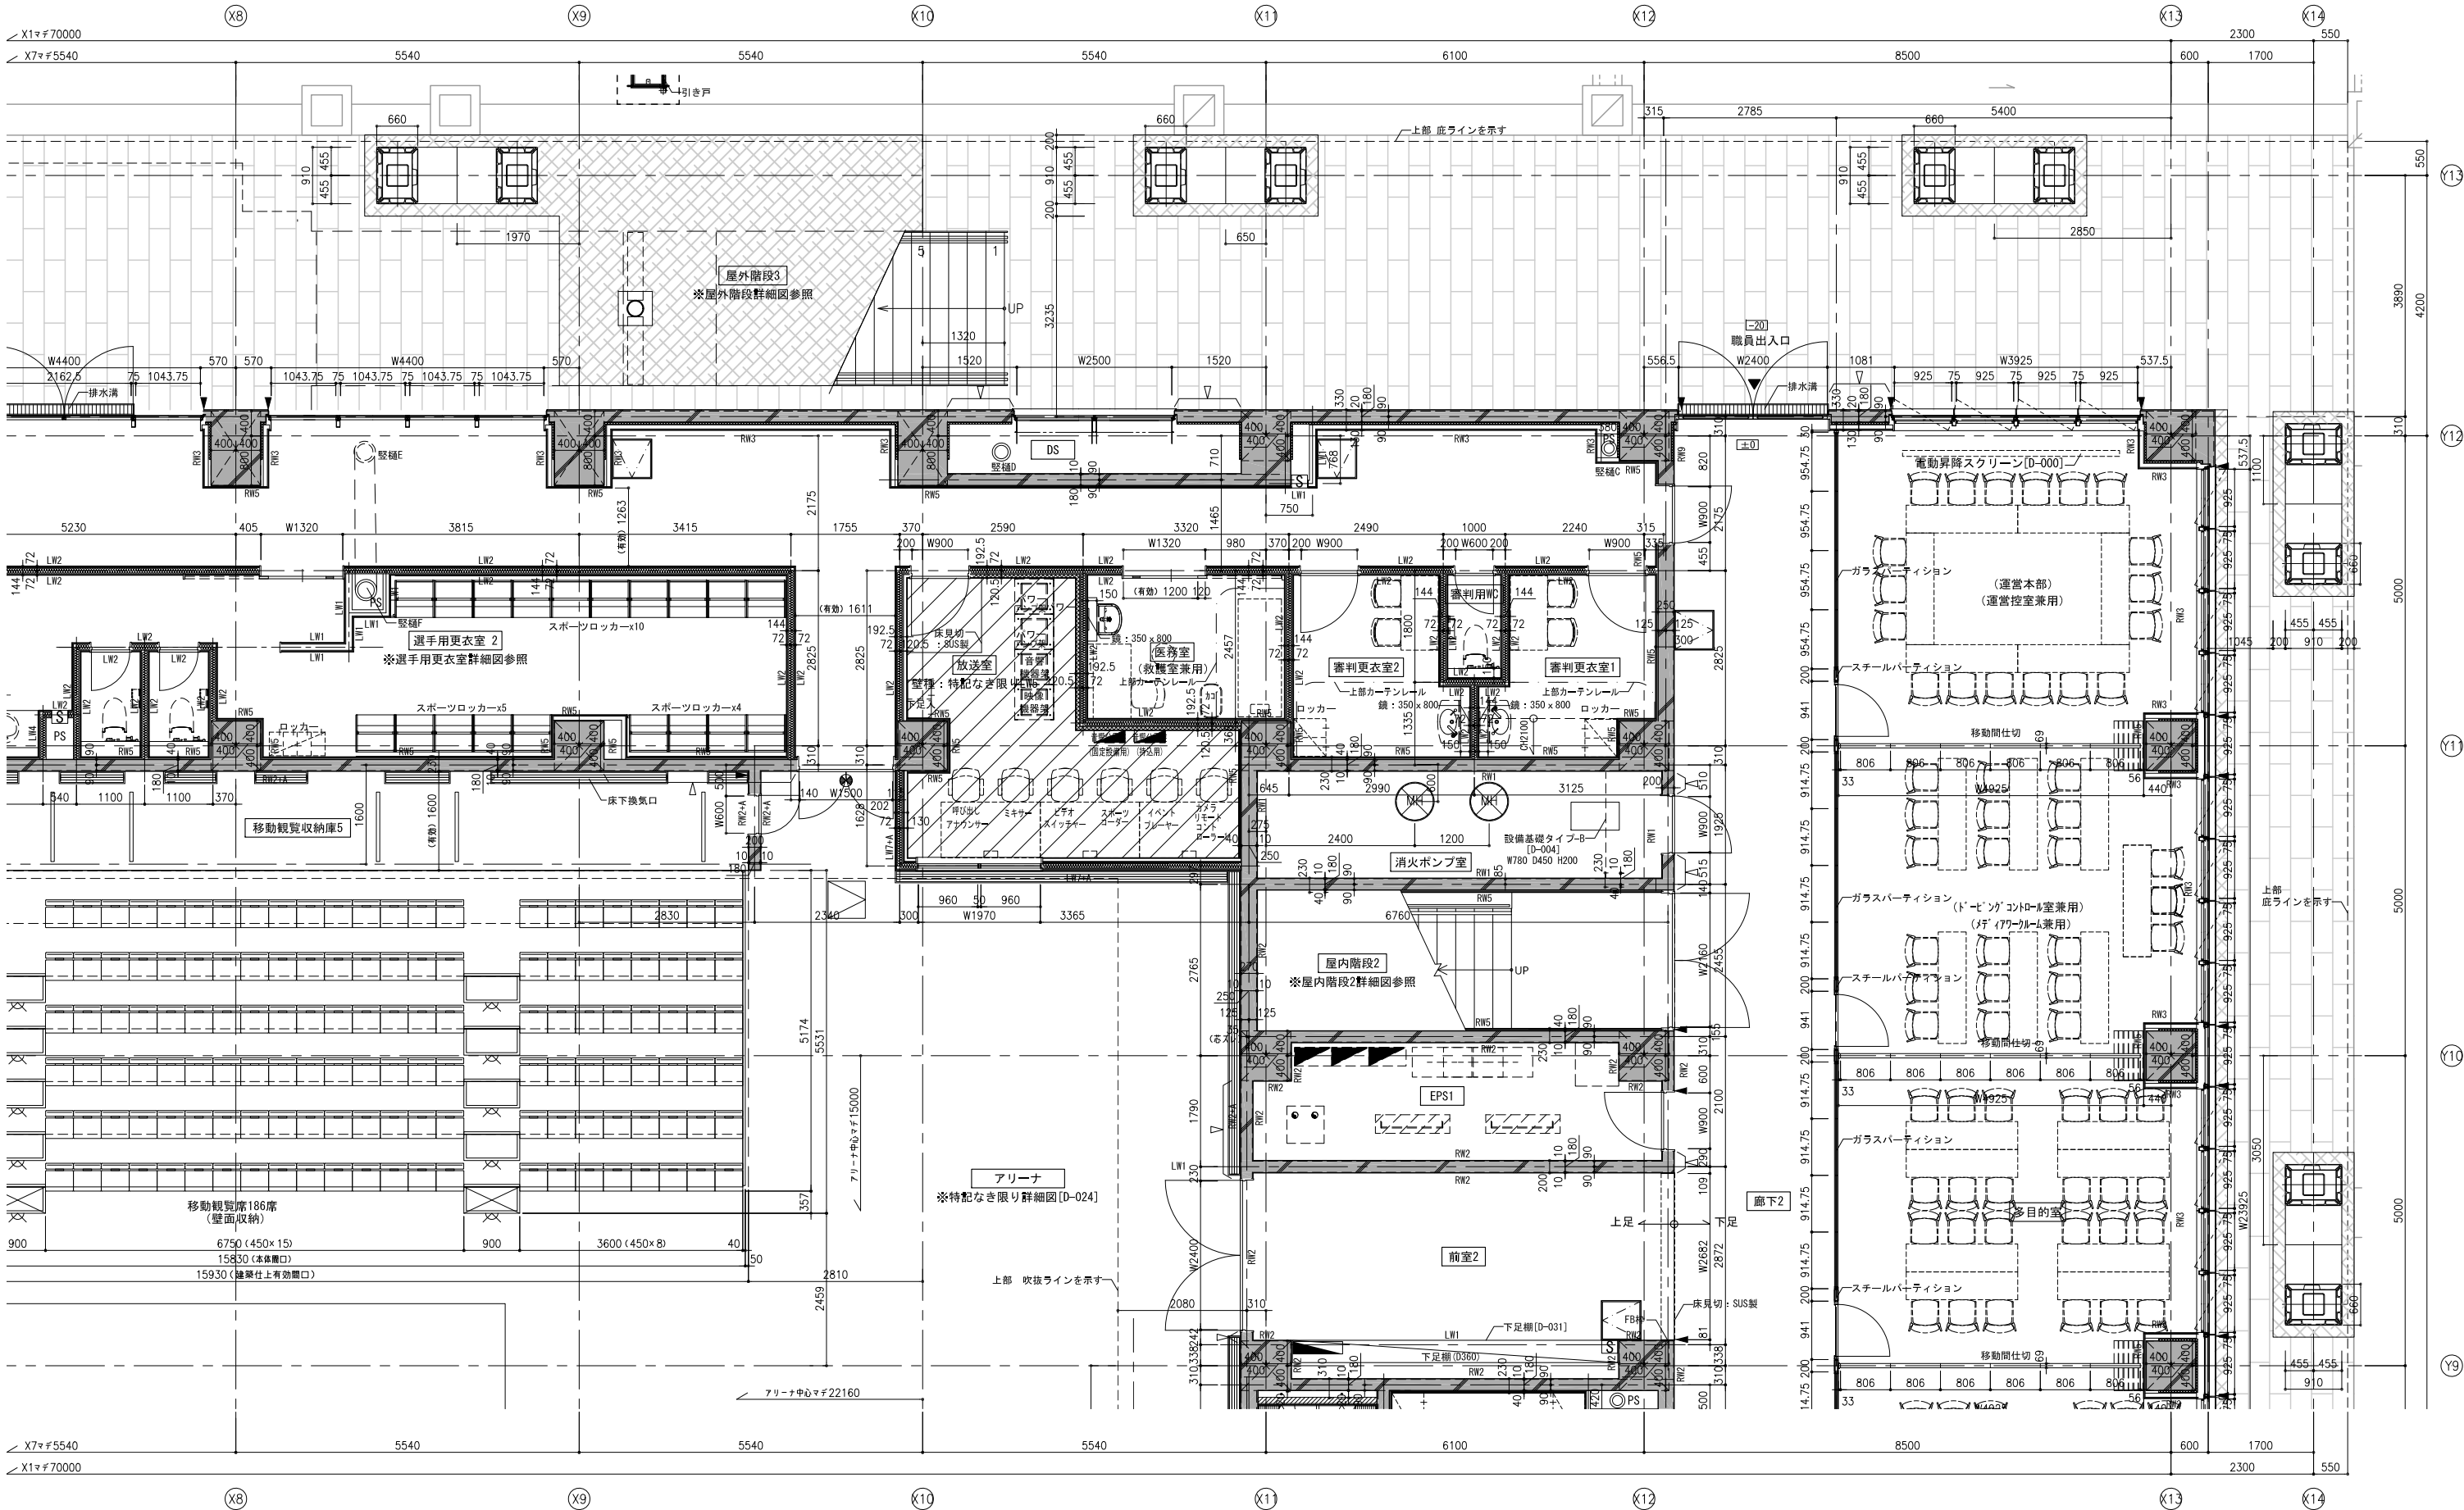

内壁仕上凡例	
A	EP
B	ビニルクロス
C	化粧ケイカル板 NAD
D	硬質木毛セメント板・EP吹付
E	杉縁付複層板（準不燃以上）t9.0UE塗装

図中表記例	
壁凡例No	壁仕上凡例No
LW1 + A	

記号凡例	
消火器併用補助散水栓 (15m) (機械設備工事)	補助散水栓 (15m) (機械設備工事)
補助散水栓 (25m) (機械設備工事)	消火器BOX (埋込型)
消火器BOX (床置型)	

床下点検口600角SUSタラップ付	鉄製マンホール 600φ (防水・防臭型)	視覚障害者用注意喚起点字版	視覚障害者用誘導点字版	雨水樹
-------------------	-----------------------	---------------	-------------	-----


構造スリット (鉛直)	構造スリット (水平)	ゴロタ石を示す	インローキングを示す
-------------	-------------	---------	------------

堅壁凡例	
RD-A	ルーフドレイン 65φ
RD-B	ルーフドレイン100φ
RD-C	ルーフドレイン125φ
RD-D	ルーフドレイン150φ
RD-E	ルーフドレイン200φ

堅壁A	特記なき限りSGP+防露巻 100φ
堅壁B	特記なき限りSGP+防露巻 125φ
堅壁C	特記なき限りSGP+防露巻 150φ
堅壁D	特記なき限りSGP+防露巻 200φ
堅壁E	特記なき限りSGP+防露巻 250φ

堅壁F	特記なき限りSGP+防露巻 300φ
堅壁G	特記なき限りSGP+防露巻 350φ

備考	
----	--

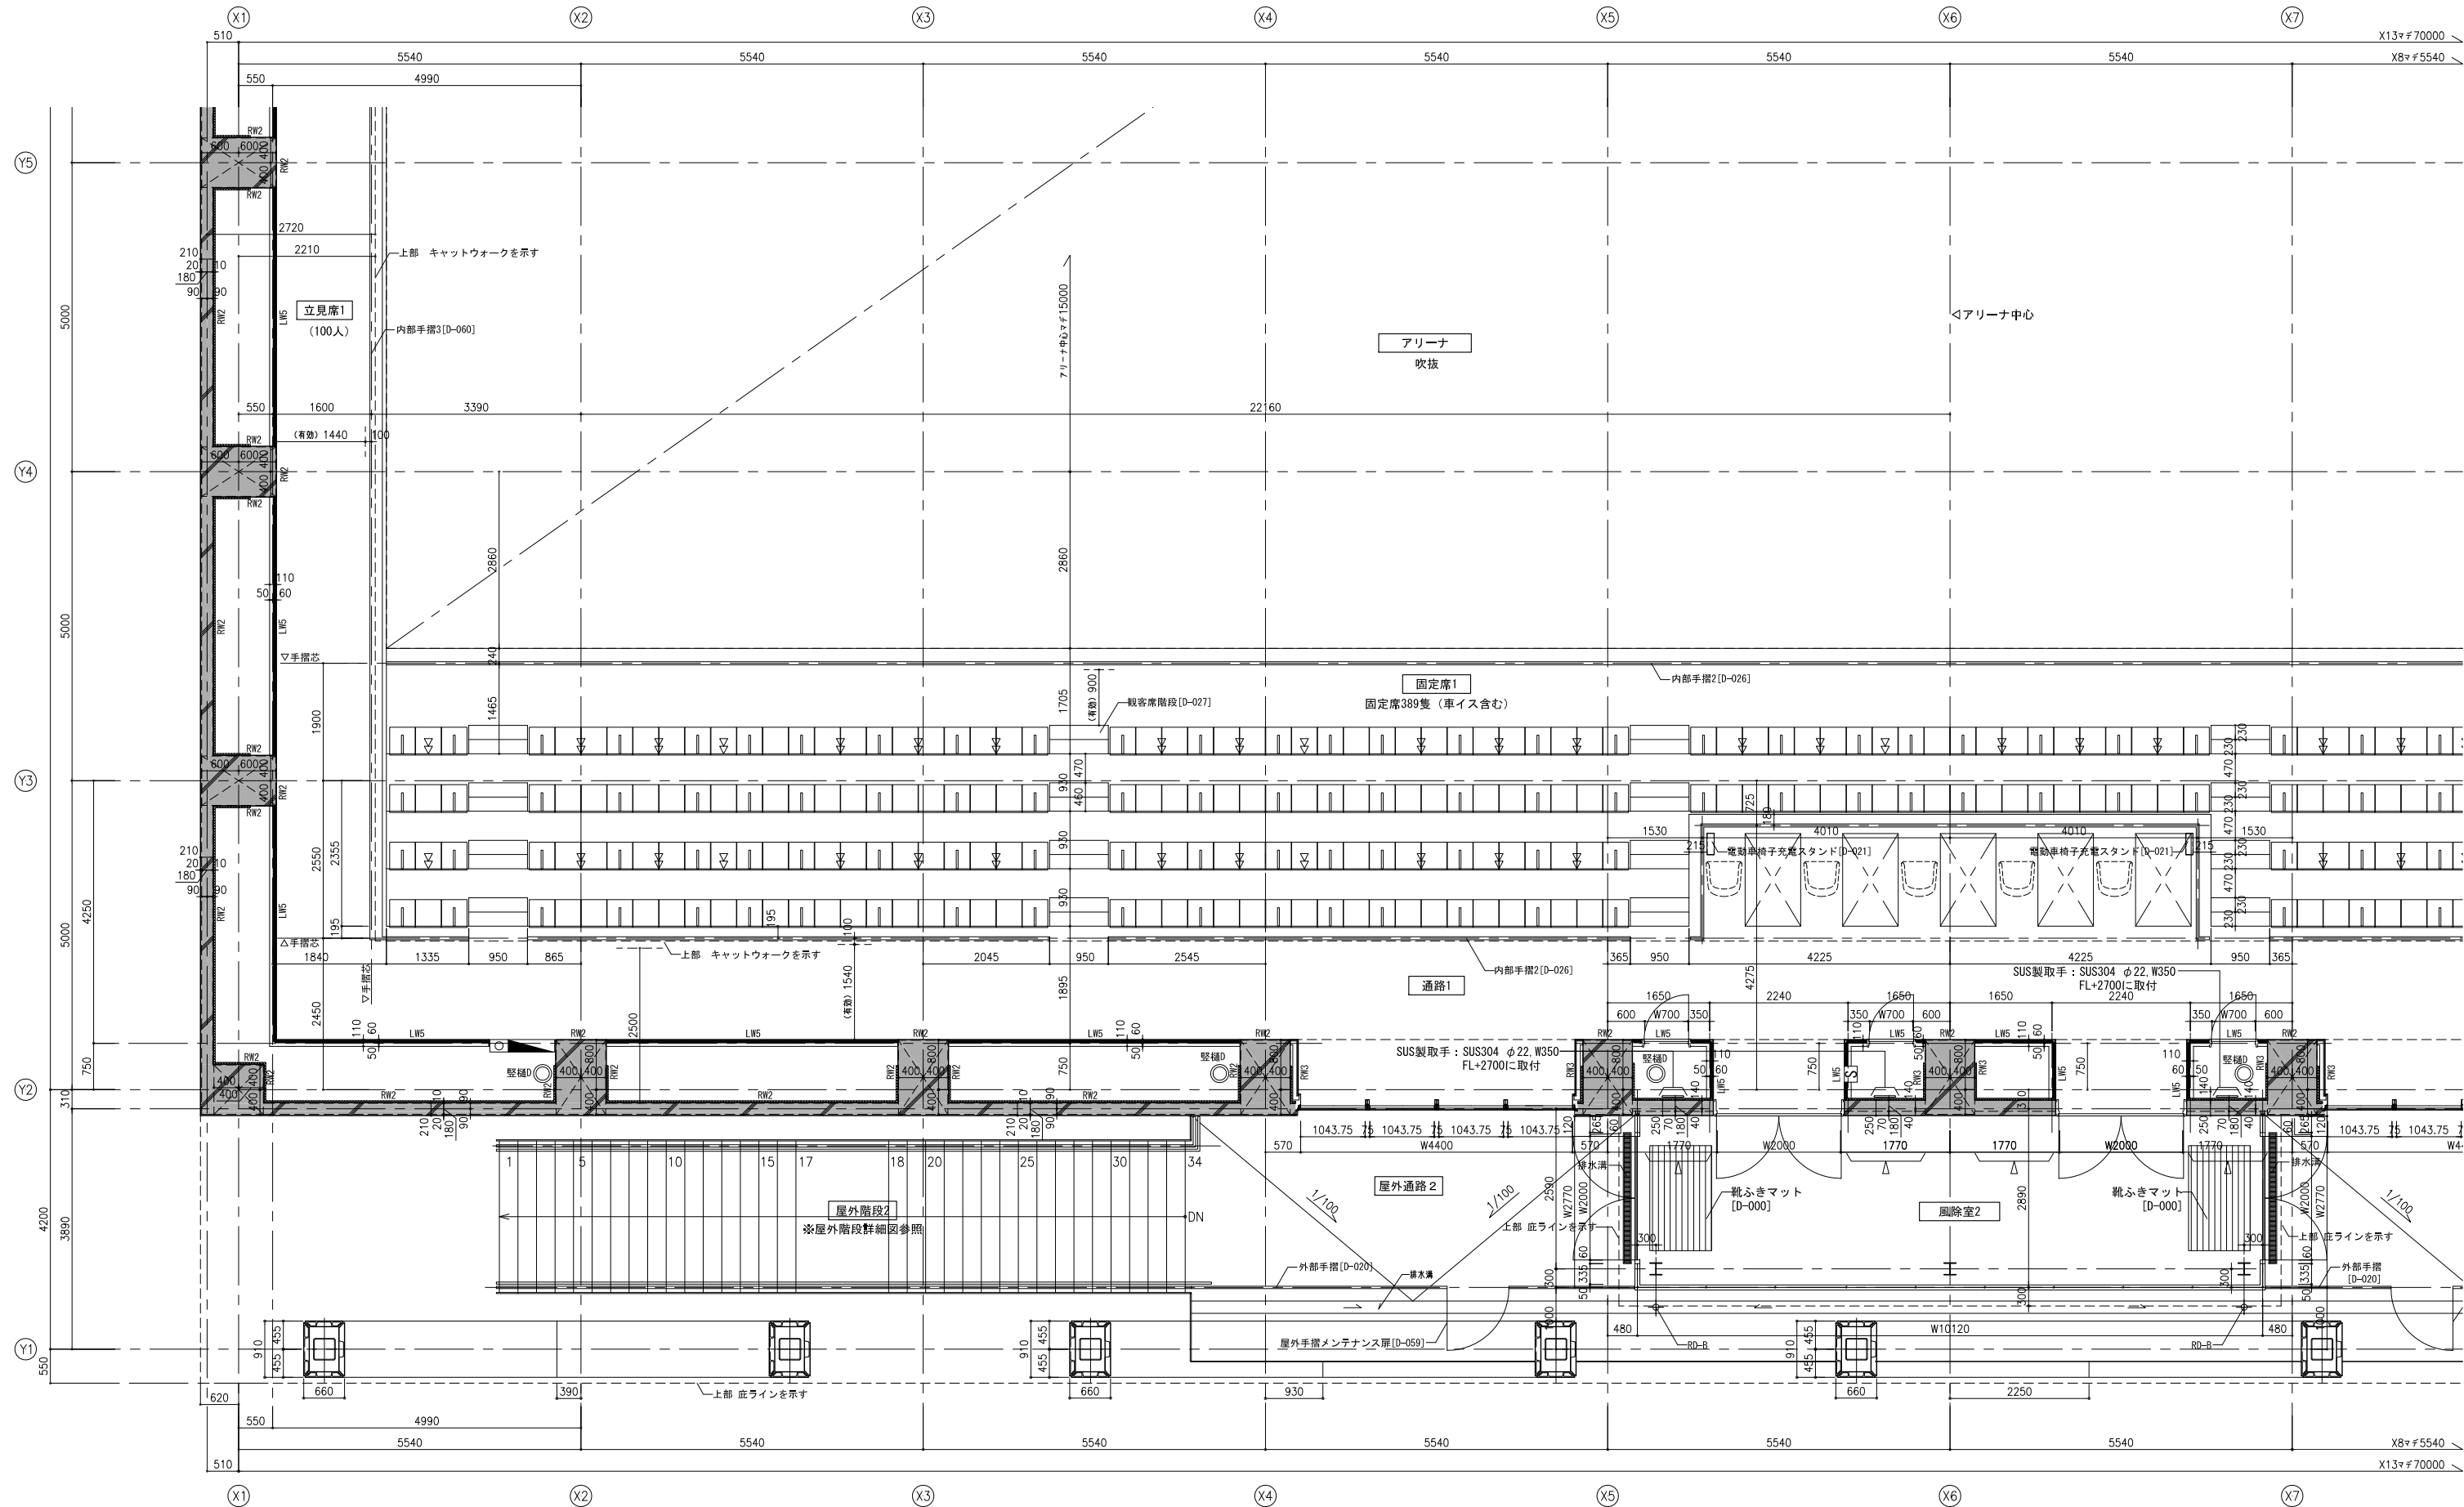

内壁仕上凡例	
A	EP
B	ビニルクロス
C	化粧ケイカル板 NAD
D	硬質木毛セメント板・EP吹付
E	杉縁付複層板 (準不燃以上) t9.0UE塗装

図中表記例	
壁凡例No	壁仕上凡例No
LW1 + A	

記号凡例	
消火器併用補助散水栓 (15m) (機械設備工事)	補助散水栓 (15m) (機械設備工事)
補助散水栓 (25m) (機械設備工事)	消火器BOX (埋込型)
消火器BOX (床置型)	

床下点検口600角SUSタラップ付	錆鉄製マンホール 600φ (防水・防臭型)
視覚障害者用注意喚起点字版	視覚障害者用誘導点字版
雨水樹	


構造スリット (鉛直)	空調吹出口
構造スリット (水平)	
誘導灯を示す	
ゴロタ石を示す	
インターロッキングを示す	

堅壁凡例	
RD-A	ルーフトレイン 65φ
RD-B	ルーフトレイン100φ
RD-C	ルーフトレイン125φ
RD-D	ルーフトレイン150φ
RD-E	ルーフトレイン200φ

堅壁A	特記なき限りSGP+防露巻 100φ	堅壁F	特記なき限りSGP+防露巻 300φ
堅壁B	特記なき限りSGP+防露巻 125φ	堅壁G	特記なき限りSGP+防露巻 350φ
堅壁C	特記なき限りSGP+防露巻 150φ		
堅壁D	特記なき限りSGP+防露巻 200φ		
堅壁E	特記なき限りSGP+防露巻 250φ		

備考	



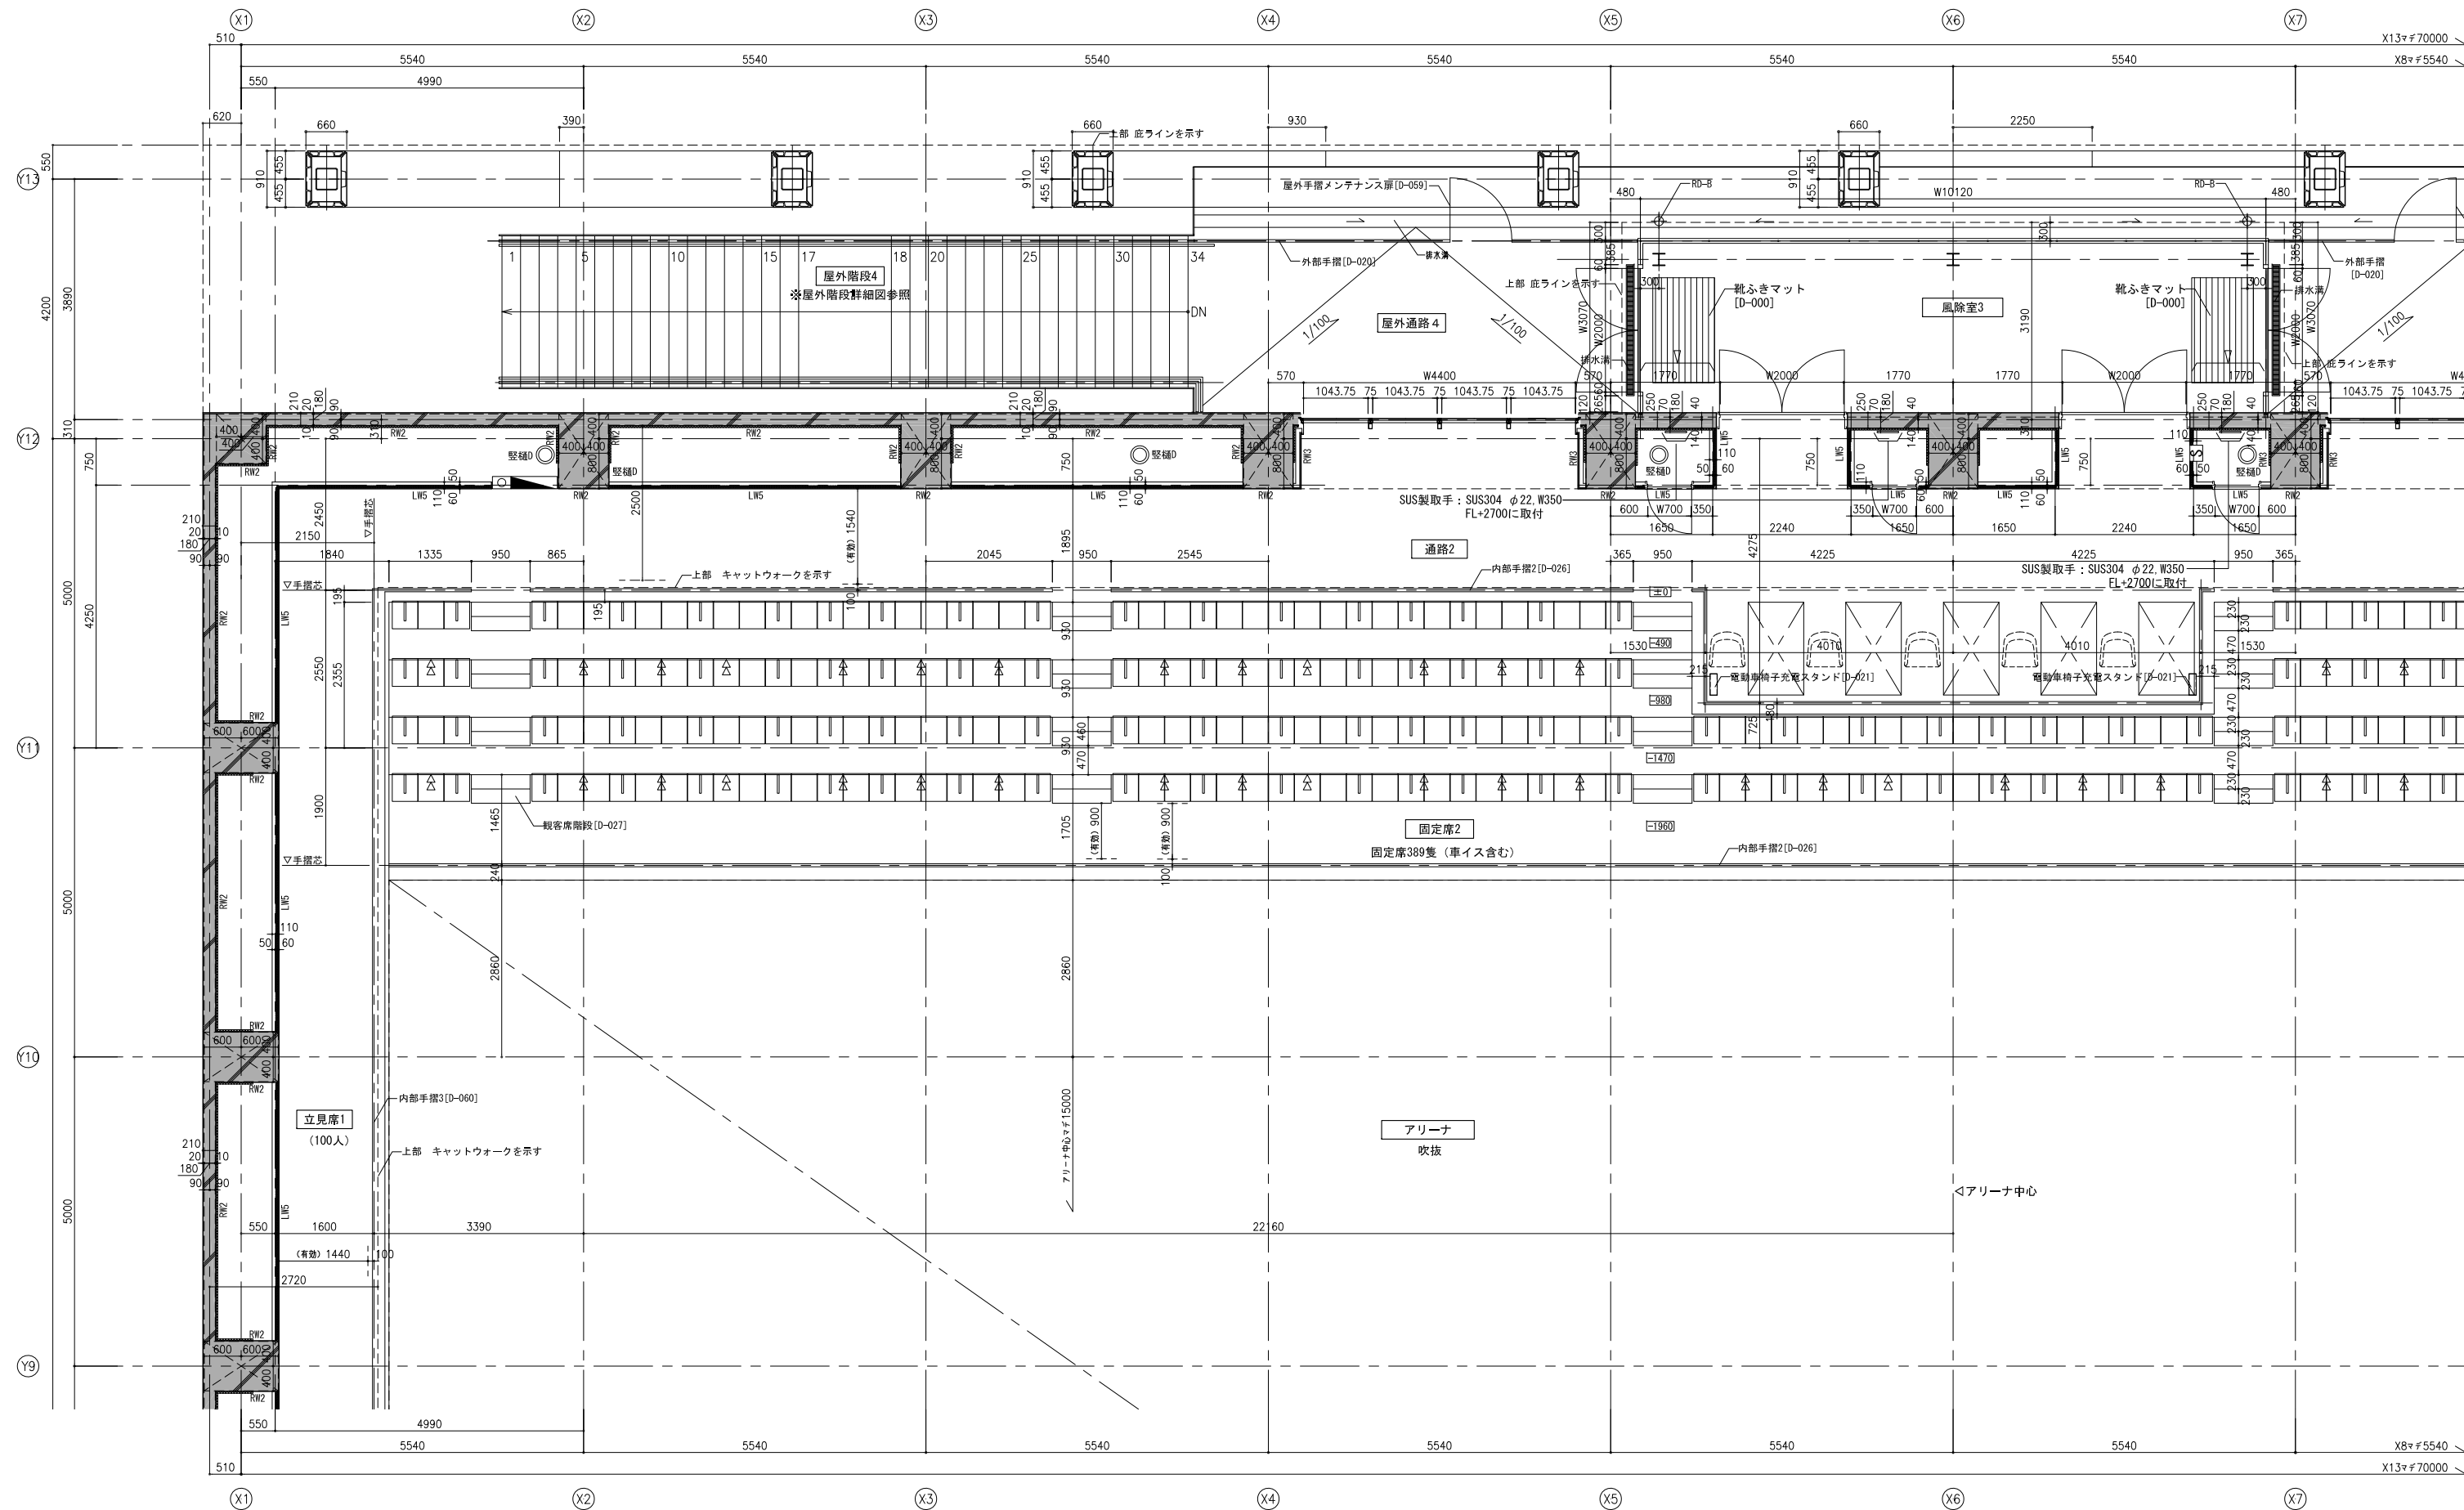

内装仕上凡例	
A	EP
B	ビニルクロス
C	化粧ケイカル板 NAD
D	硬質木毛セメント板・EP吹付
E	杉継付複層板（準不燃以上）t9.0UE塗装

図中表記例	
壁凡例No	壁仕上凡例No
LW1 + A	

記号凡例	
消火器併用補助散水栓 (15m) (機械設備工事)	補助散水栓 (15m) (機械設備工事)
補助散水栓 (25m) (機械設備工事)	消火器BOX (埋込型)
消火器BOX (床置型)	

床下点検口600角SUSタラップ付	鋳鉄製マンホール 600φ (防水・防臭型)	視覚障害者用注意喚起点字版	視覚障害者用誘導点字版	雨水樹
-------------------	------------------------	---------------	-------------	-----

構造スリット (鉛直)	構造スリット (水平)	誘導灯を示す	ゴロタ石を示す	インタロッキングを示す
-------------	-------------	--------	---------	-------------

空調吹出口	
-------	--


堅壁凡例	
RD-A	ルーフトレイン 65φ
RD-B	ルーフトレイン100φ
RD-C	ルーフトレイン125φ
RD-D	ルーフトレイン150φ
RD-E	ルーフトレイン200φ

堅壁A	特記なき限りSGP+防露巻 100φ
堅壁B	特記なき限りSGP+防露巻 125φ
堅壁C	特記なき限りSGP+防露巻 150φ
堅壁D	特記なき限りSGP+防露巻 200φ
堅壁E	特記なき限りSGP+防露巻 250φ

堅壁F	特記なき限りSGP+防露巻 300φ
堅壁G	特記なき限りSGP+防露巻 350φ

備考	
----	--



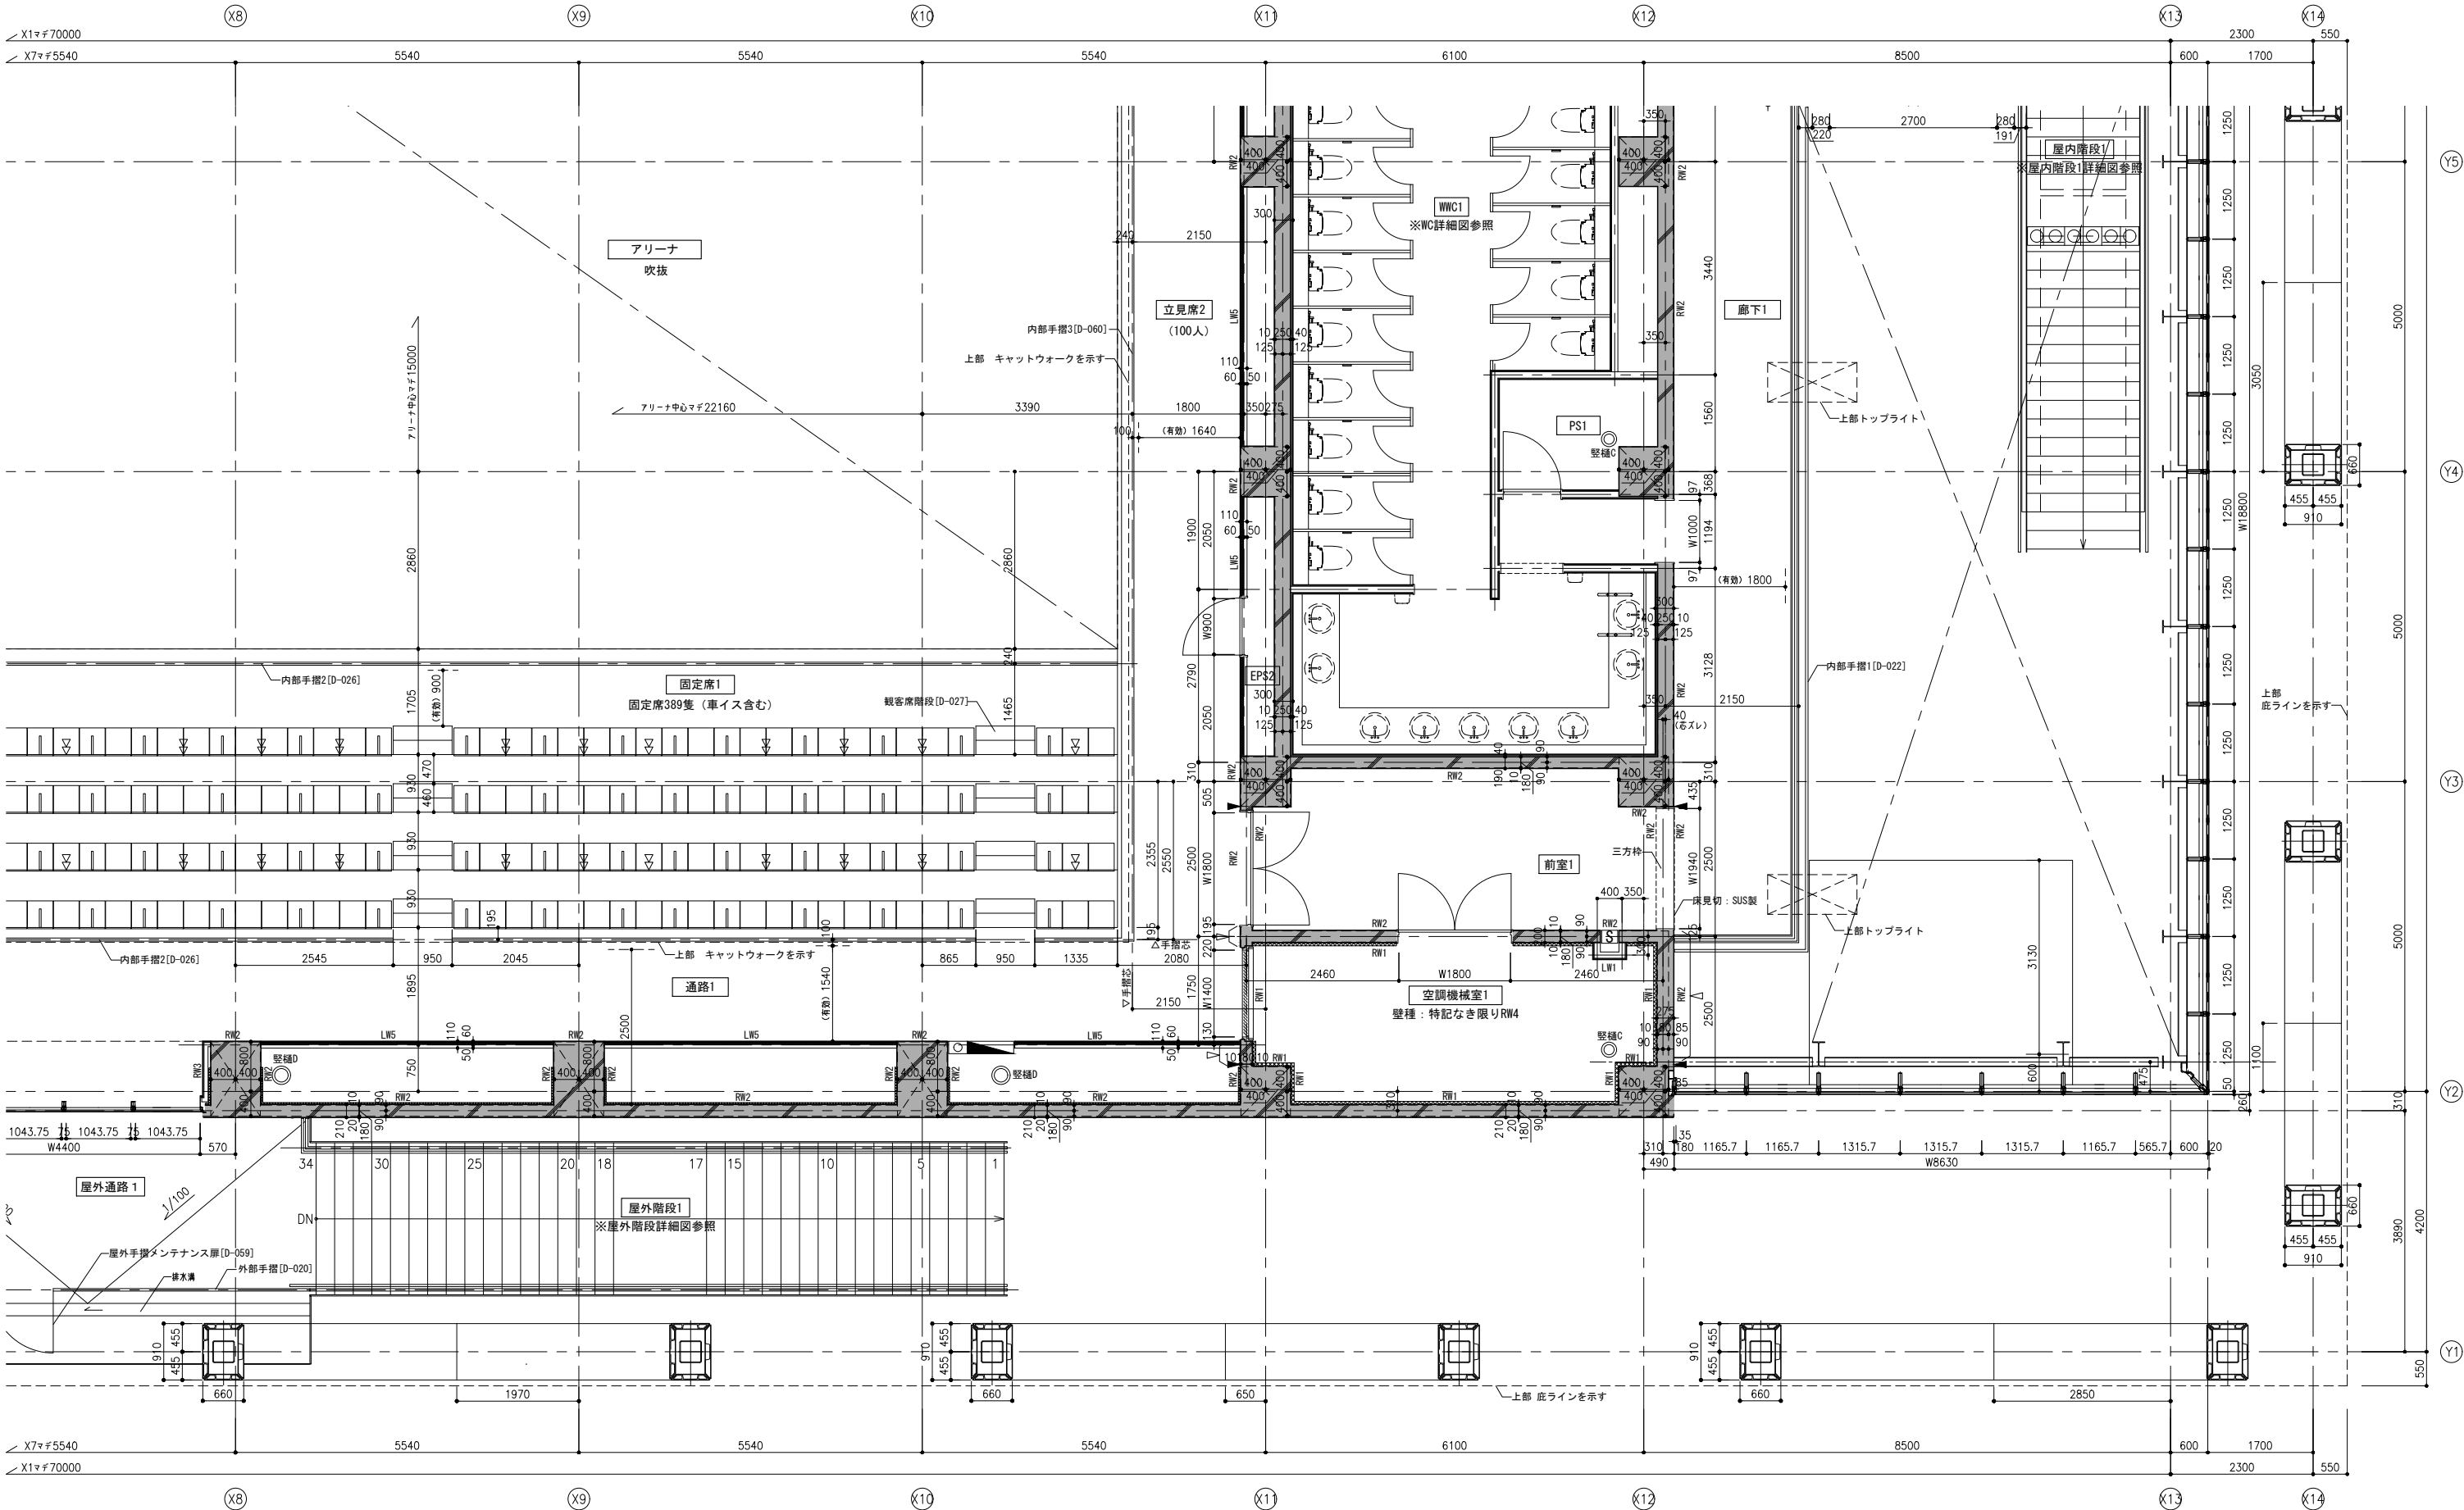

内壁仕上凡例	
A	EP
B	ビニルクロス
C	化粧ケイカル板 NAD
D	硬質木毛セメント板+EP吹付
E	杉縁付複層板 (準不燃以上) t9.0UE塗装

図中表記例	
壁凡例No	壁仕上凡例No
LW1 + A	

記号凡例	
消火器併用補助散水栓 (15m) (機械設備工事)	補助散水栓 (15m) (機械設備工事)
補助散水栓 (25m) (機械設備工事)	消火器BOX (埋込型)
消火器BOX (床置型)	

床下点検口600角SUSタラップ付	鉄製マンホール 600φ (防水・防臭型)	視覚障害者用注意喚起点字版	視覚障害者用誘導点字版	雨水樹

構造スリット (鉛直)	構造スリット (水平)	誘導灯を示す	ゴロタ石を示す	インフラマシナを示す

堅壁凡例	
RD-A	ルーフトレイン 65φ
RD-B	ルーフトレイン100φ
RD-C	ルーフトレイン125φ
RD-D	ルーフトレイン150φ
RD-E	ルーフトレイン200φ

堅壁A	特記なき限りSGP+防露巻 100φ	堅壁F	特記なき限りSGP+防露巻 300φ
堅壁B	特記なき限りSGP+防露巻 125φ	堅壁G	特記なき限りSGP+防露巻 350φ
堅壁C	特記なき限りSGP+防露巻 150φ		
堅壁D	特記なき限りSGP+防露巻 200φ		
堅壁E	特記なき限りSGP+防露巻 250φ		

備考	



履歴	
作成者	和生
監理者	
担当者	

完成図作成 (受注者名)	
日付	
監理者	
担当者	

法適合確認書	
構造設計一級建築士 山田 和生	法適合確認書
証交付番号 第11279号	証交付番号
本図 (仕様書) に記載された事項は、構造関係規定に適合することを確認した。	本図 (仕様書) に記載された事項は、設備関係規定に適合することを確認した。
構造設計一級建築士 証交付番号	設備設計一級建築士 証交付番号

製作日	
2025.03.31	ファイル名


代表設計者	
一級建築士 大臣登録第280701号 西重隆	日付 2025.03.31

設計者	
一級建築士 大臣登録第365367号 三田井 知希	

担当者	
一級建築士 大臣登録第376383号 中川 達也	

業務名称	
(仮称) 福智町総合体育館新築工事	
図面名称	
2階平面詳細図-4	

業務契約コード	
108557-02	
縮尺	
A1:S=1/50 A3:S=1/100	
図面番号	
A-054	
管理建築士	
一級建築士 大臣登録第280701号 西重隆	

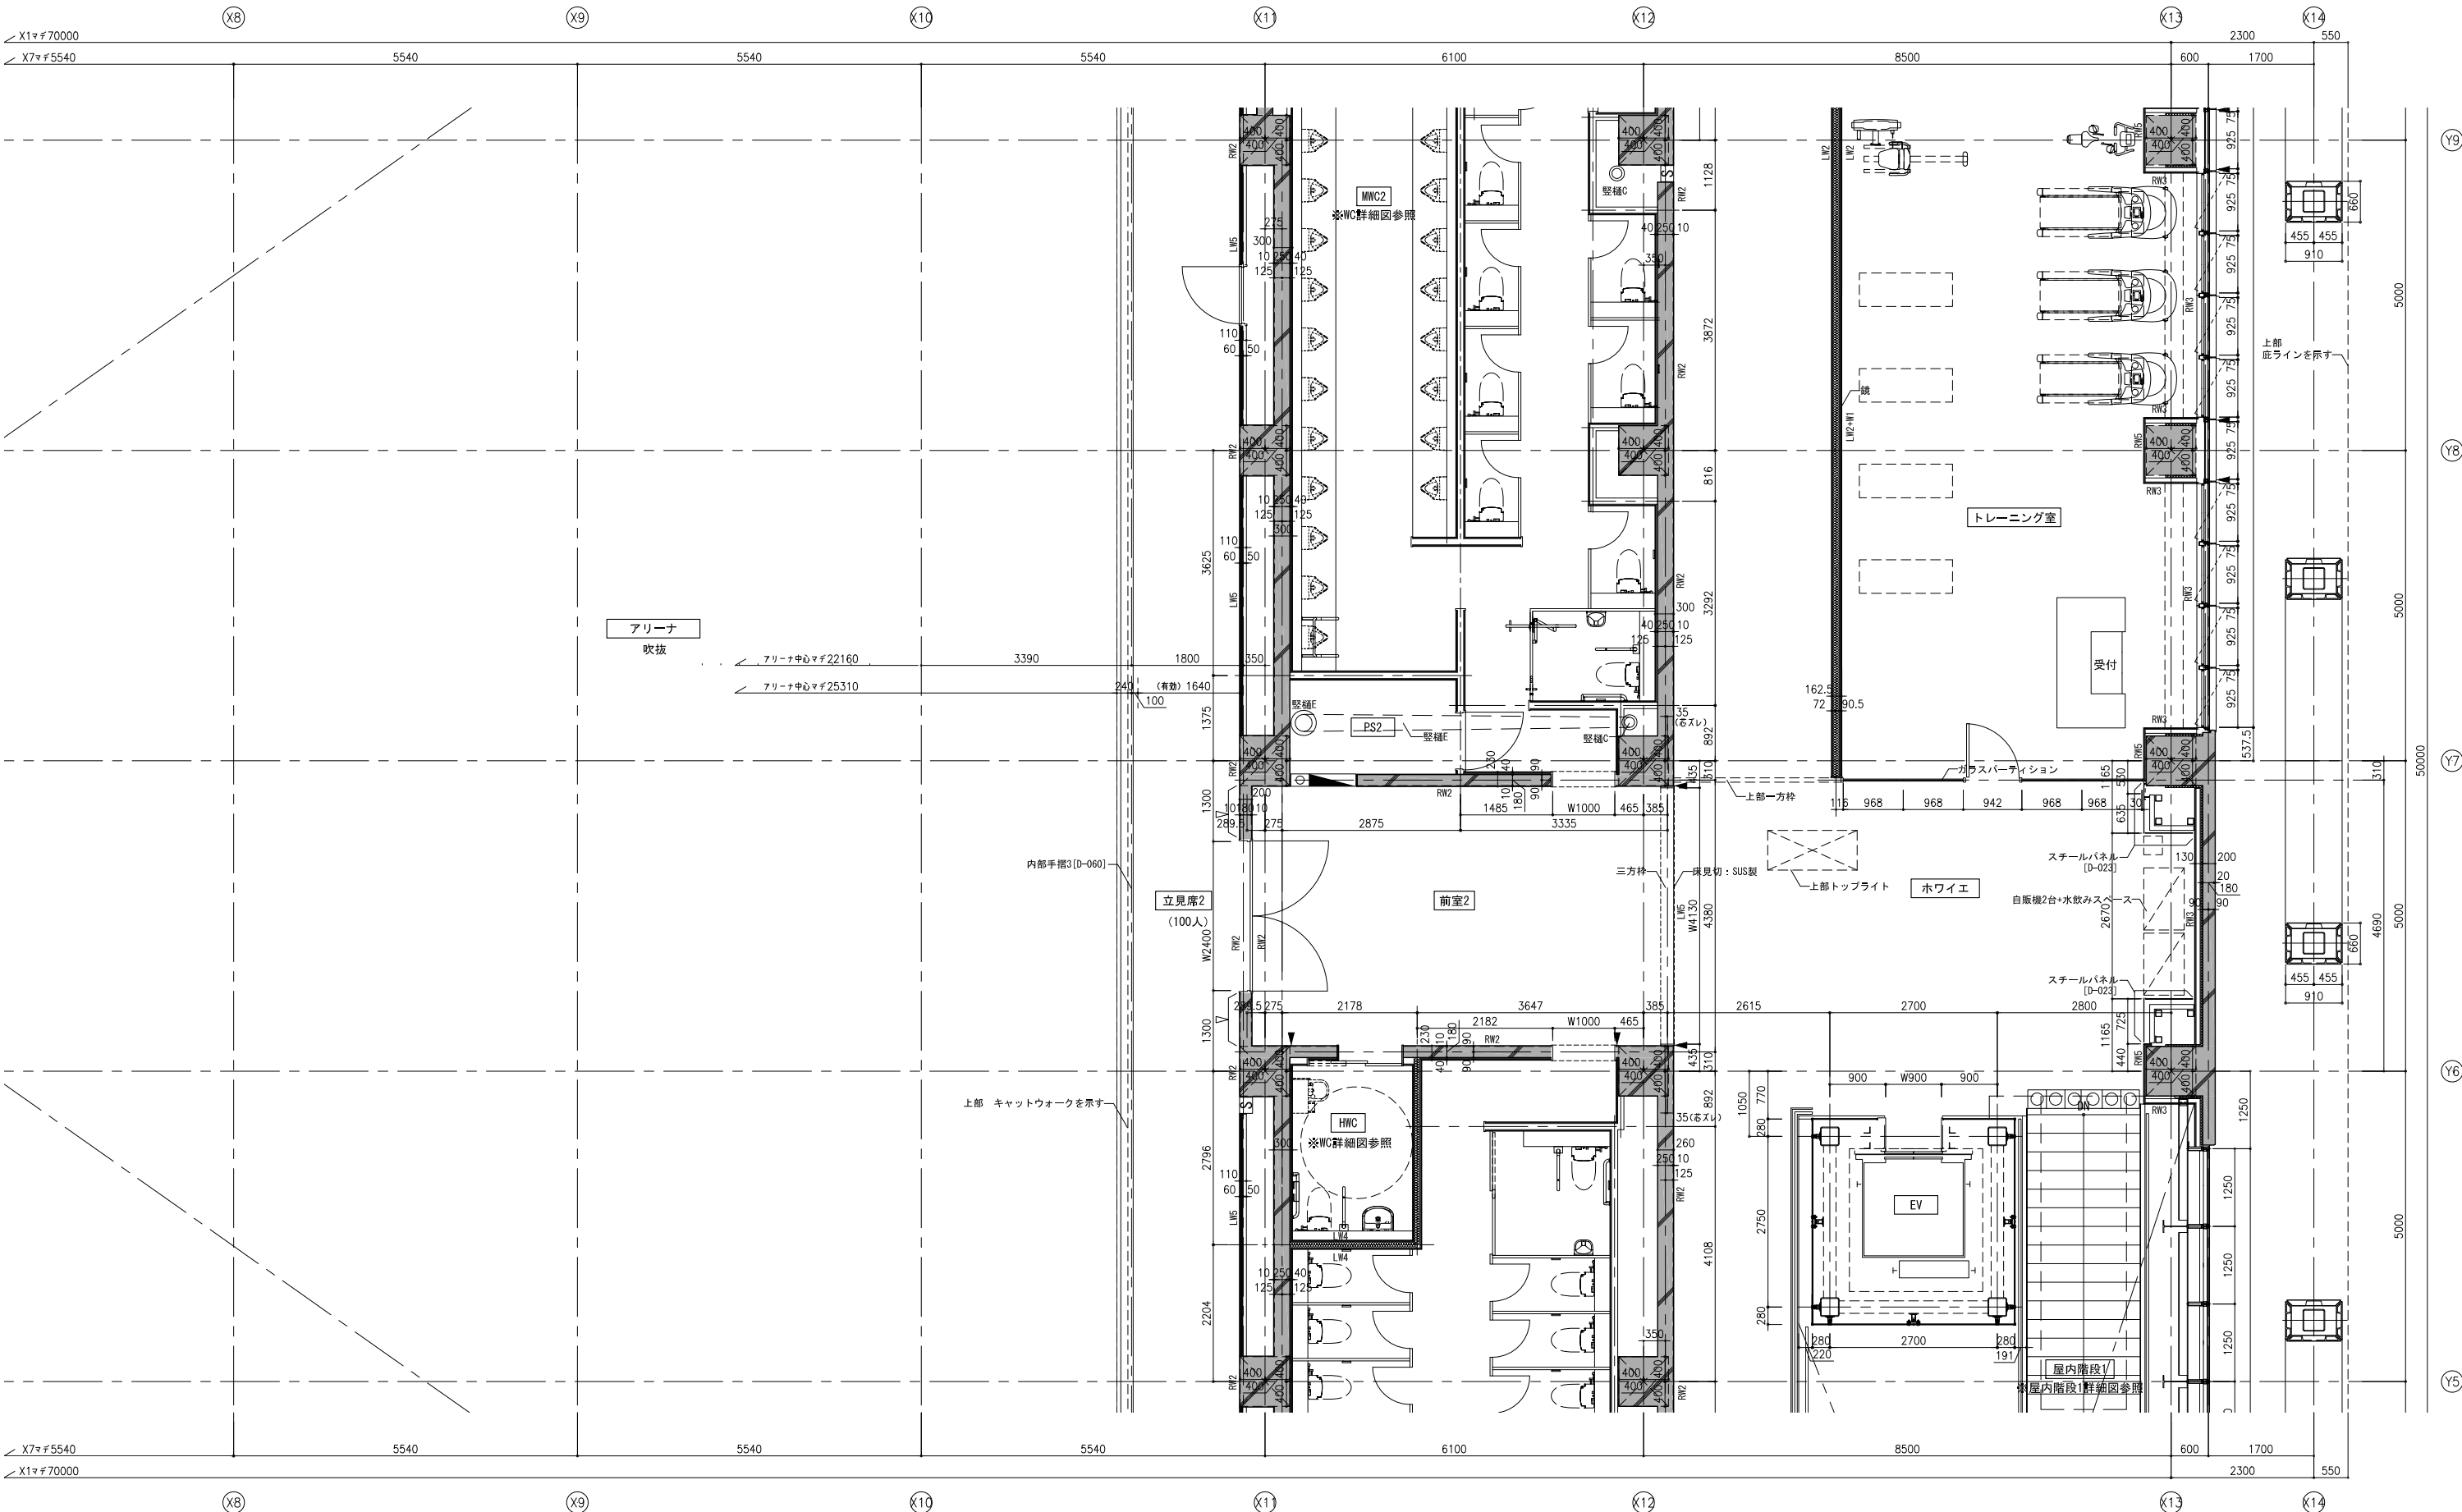

内壁仕上凡例	
A	EP
B	ビニルクロス
C	化粧ケイカル板 NAD
D	硬質木毛セメント板・EP吹付
E	杉縁付複層板（準不燃以上）t9.0UE塗装

図中表記例	
壁凡例No LW1 + A	壁仕上凡例No

記号凡例	
	消火器併用補助散水柱 (15m) (機械設備工事)
	補助散水柱 (15m) (機械設備工事)
	補助散水柱 (25m) (機械設備工事)
	消火器BOX (埋込型)
	消火器BOX (床置型)

	床下点検口600角SUSタラップ付
	鋳鉄製マンホール 600φ (防水・防臭型)
	視覚障害者用注意喚起点字版
	視覚障害者用誘導点字版
	雨水樹


	構造スリット (鉛直)
	構造スリット (水平)
	誘導灯を示す
	ゴロタ石を示す
	インターロッキングを示す

堅壁凡例	
RD-A	ルーフドレイン 65φ
RD-B	ルーフドレイン100φ
RD-C	ルーフドレイン125φ
RD-D	ルーフドレイン150φ
RD-E	ルーフドレイン200φ

堅壁A	特記なき限りSGP+防露巻 100φ
堅壁B	特記なき限りSGP+防露巻 125φ
堅壁C	特記なき限りSGP+防露巻 150φ
堅壁D	特記なき限りSGP+防露巻 200φ
堅壁E	特記なき限りSGP+防露巻 250φ

堅壁F	特記なき限りSGP+防露巻 300φ
堅壁G	特記なき限りSGP+防露巻 350φ

備考	
----	--

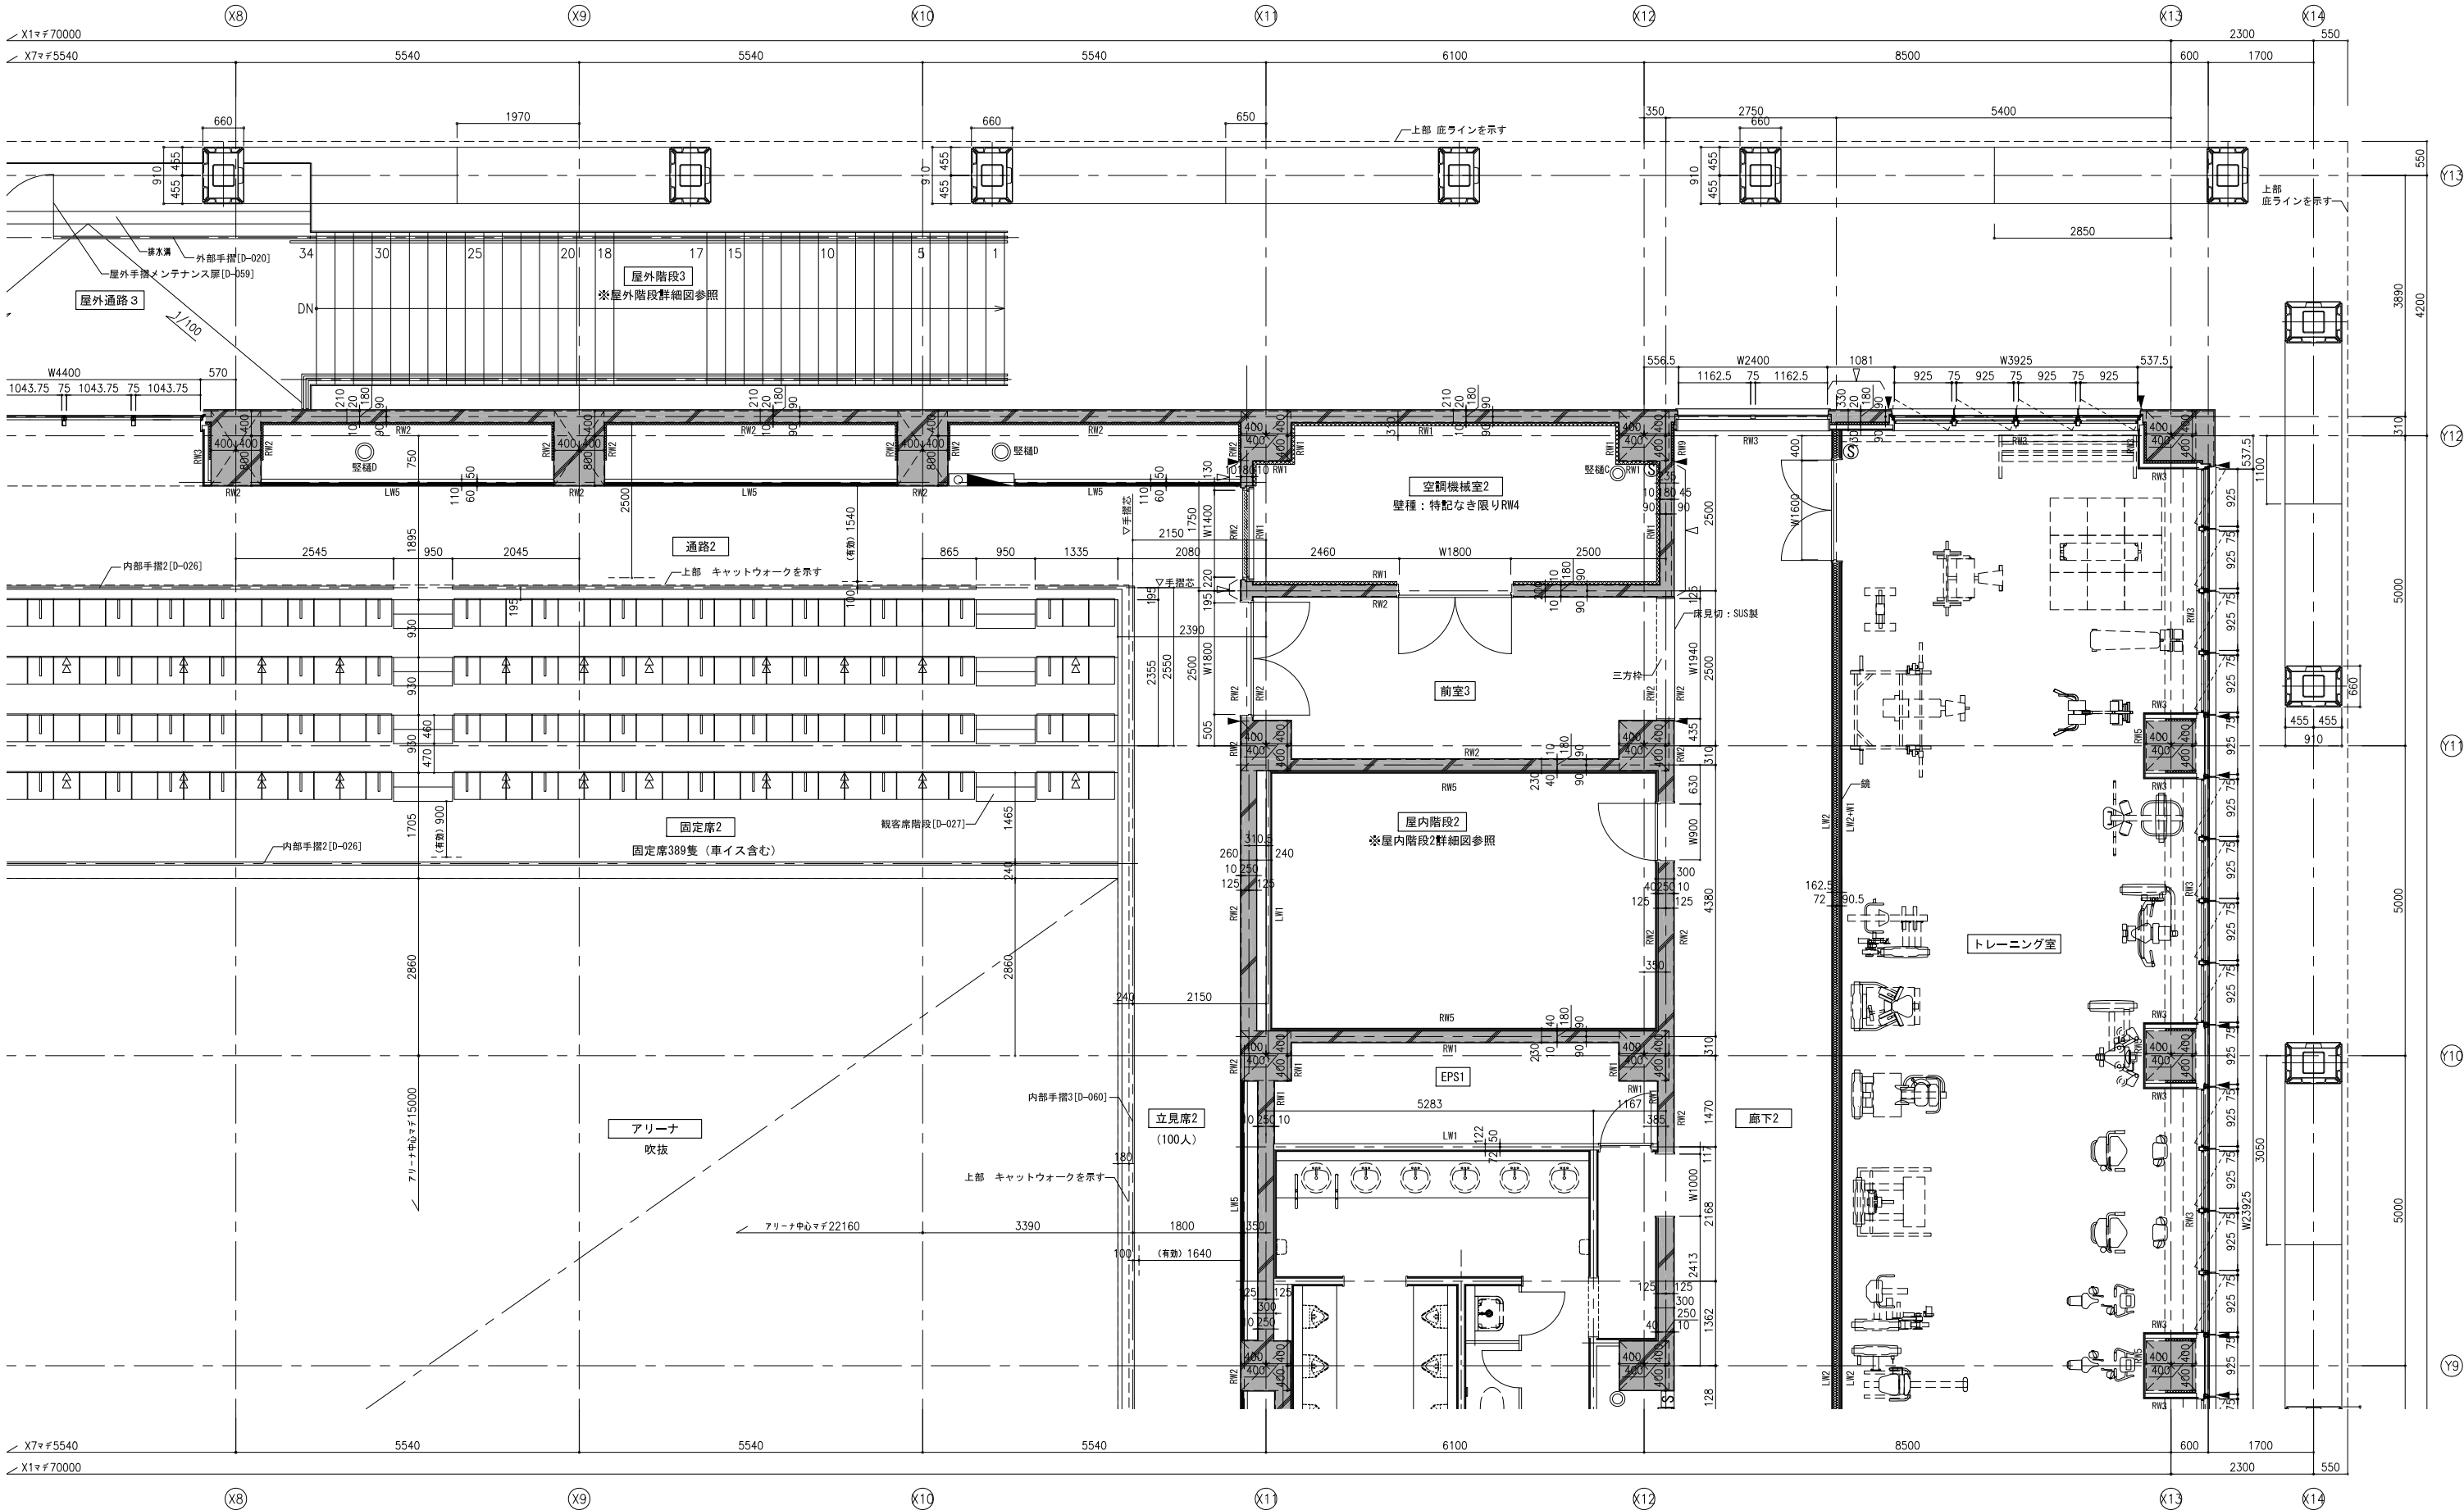

内壁仕上凡例	
A	EP
B	ビニルクロス
C	化粧ケイカル板 NAD
D	硬質木毛セメント板・EP吹付
E	杉縁付複層板（準不燃以上）t9.0UE塗装

図中表記例	
壁凡例No	仕上凡例No
LW1 + A	

記号凡例	
消火器併用補助散水栓 (15m) (機械設備工事)	補助散水栓 (15m) (機械設備工事)
補助散水栓 (25m) (機械設備工事)	消火器BOX (埋込型)
消火器BOX (床置型)	

床下点検口600角SUSタラップ付	鋳鉄製マンホール 600φ (防水・防臭型)
視覚障害者用注意喚起点字版	視覚障害者用誘導点字版
雨水樹	

構造スリット (鉛直)	構造スリット (水平)
誘導灯を示す	ゴロタ石を示す
インフラロッキングを示す	



堅壁凡例	
RD-A	ルーフトレイン 65φ
RD-B	ルーフトレイン100φ
RD-C	ルーフトレイン125φ
RD-D	ルーフトレイン150φ
RD-E	ルーフトレイン200φ



特記なき限りSGP+防露巻 100φ	特記なき限りSGP+防露巻 300φ
特記なき限りSGP+防露巻 125φ	特記なき限りSGP+防露巻 350φ
特記なき限りSGP+防露巻 150φ	
特記なき限りSGP+防露巻 200φ	
特記なき限りSGP+防露巻 250φ	


備考	

備考	




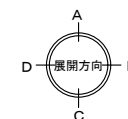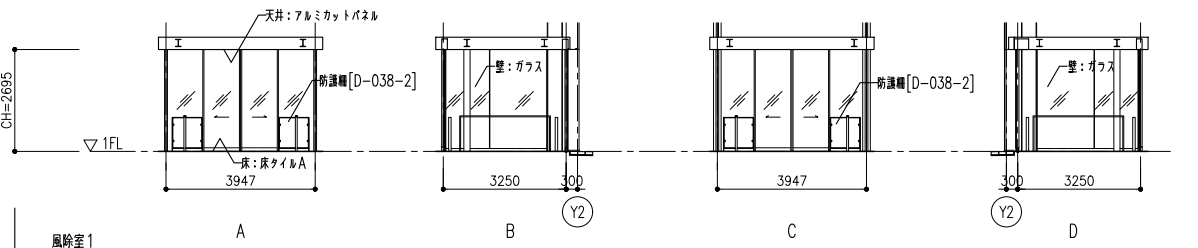

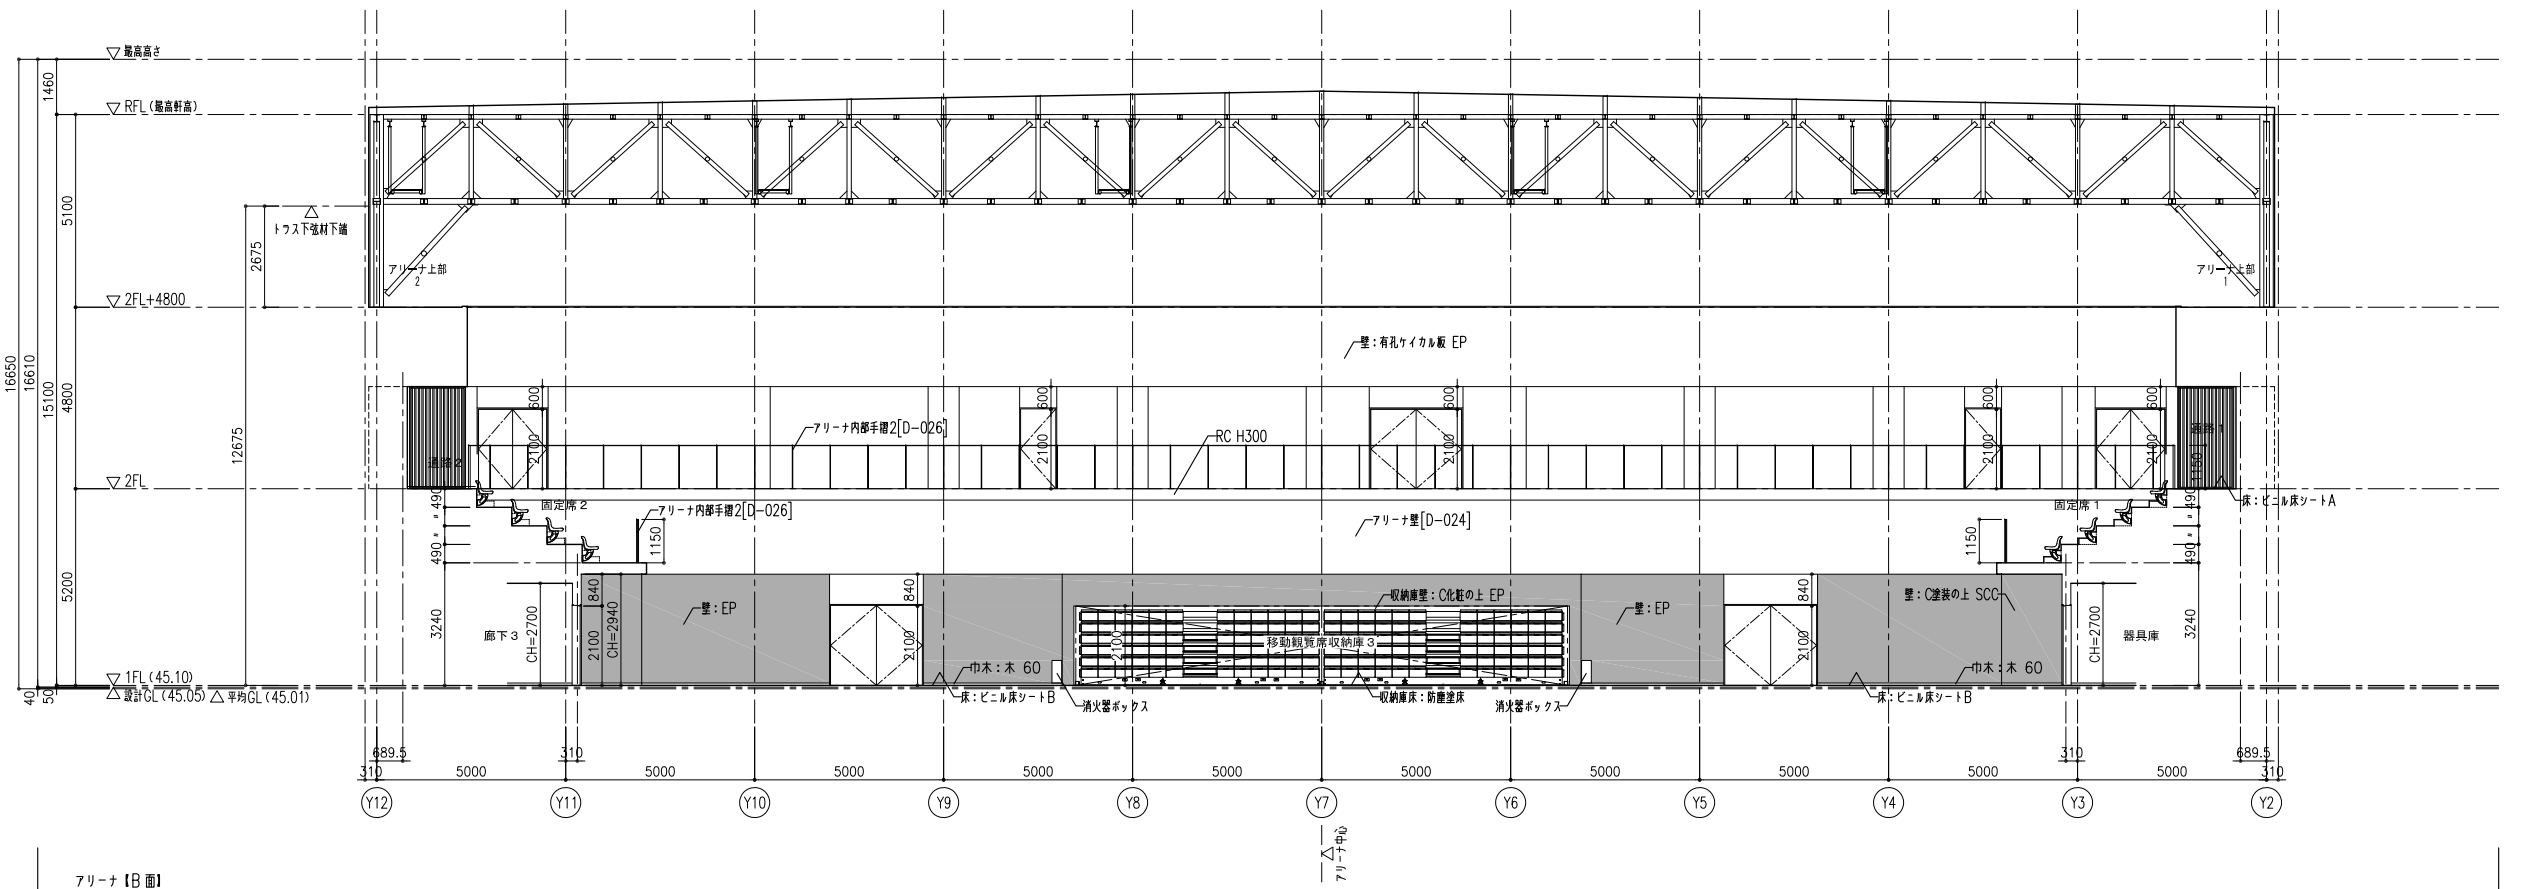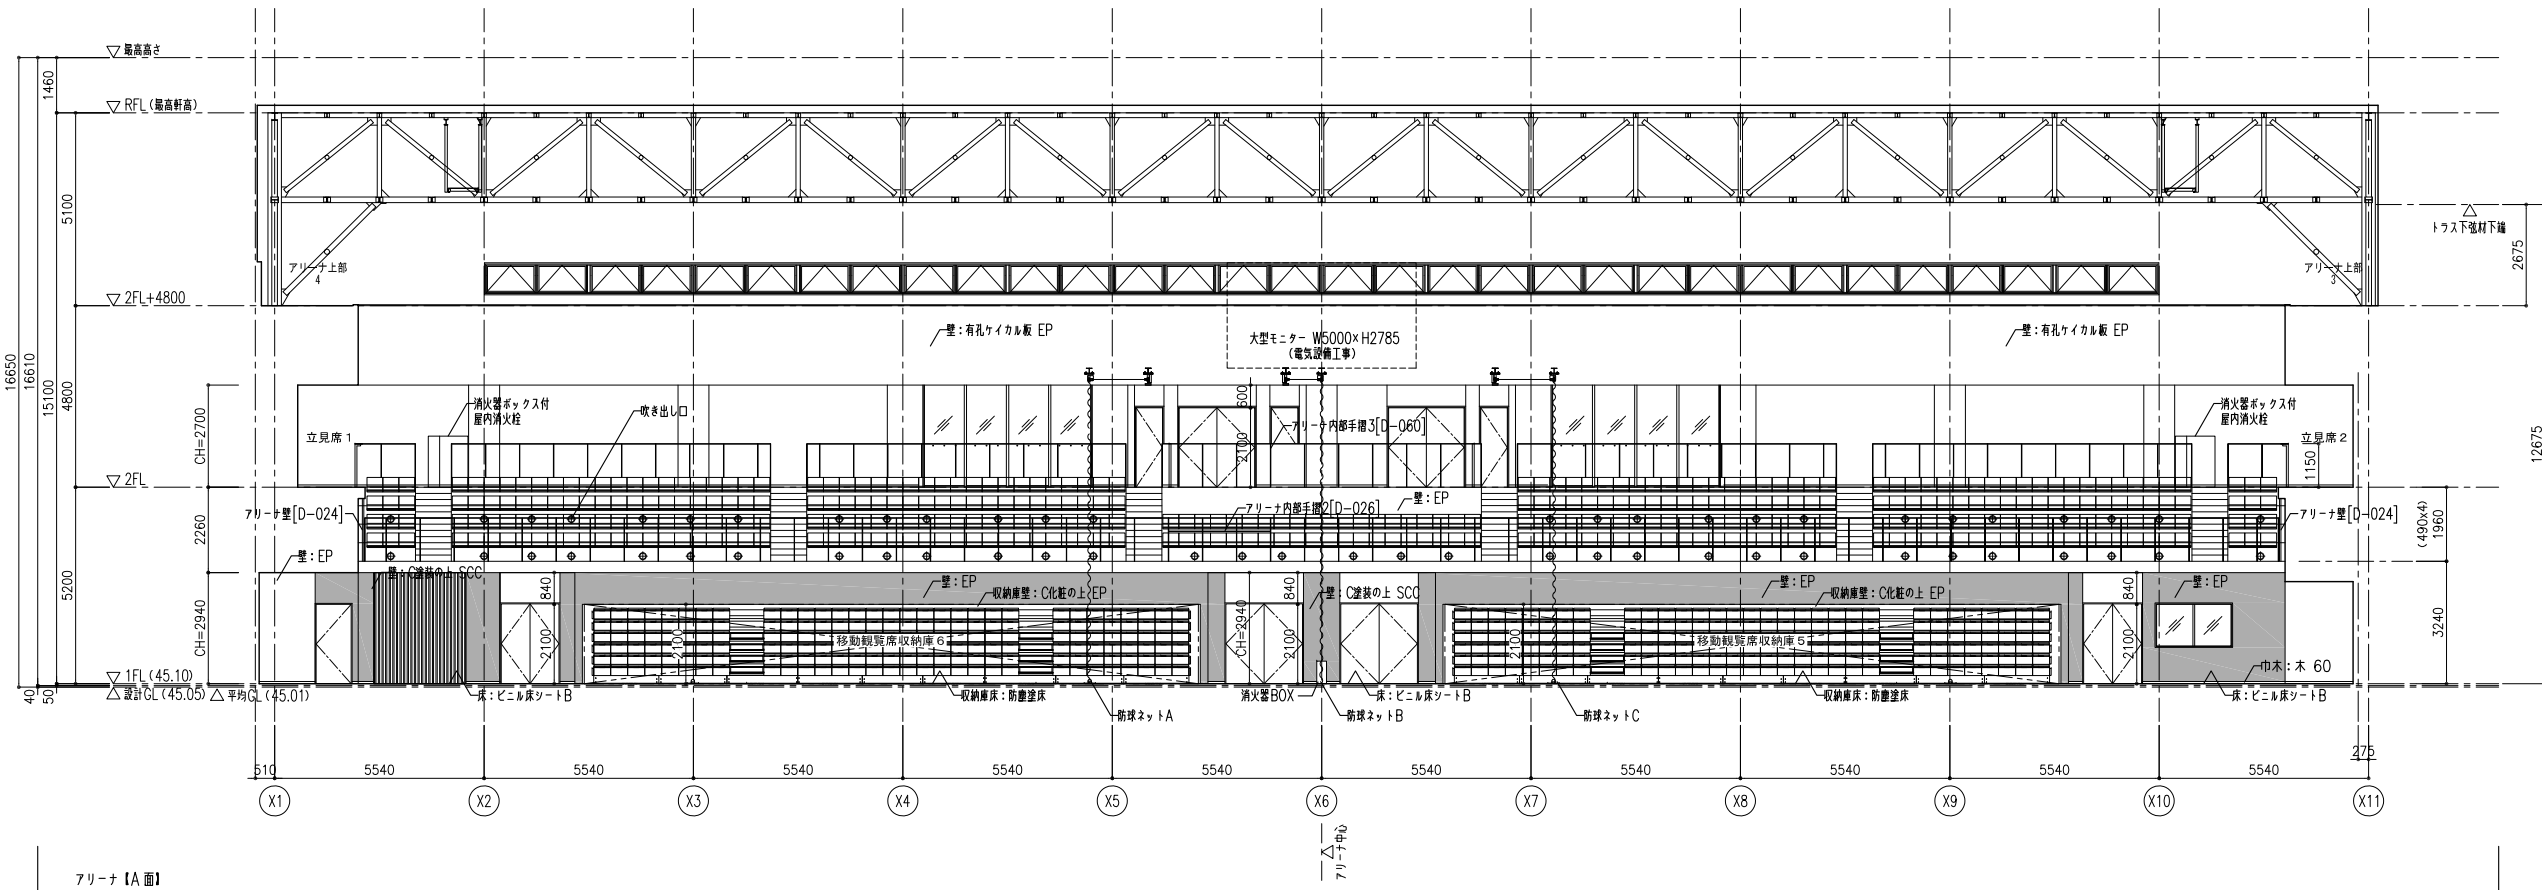


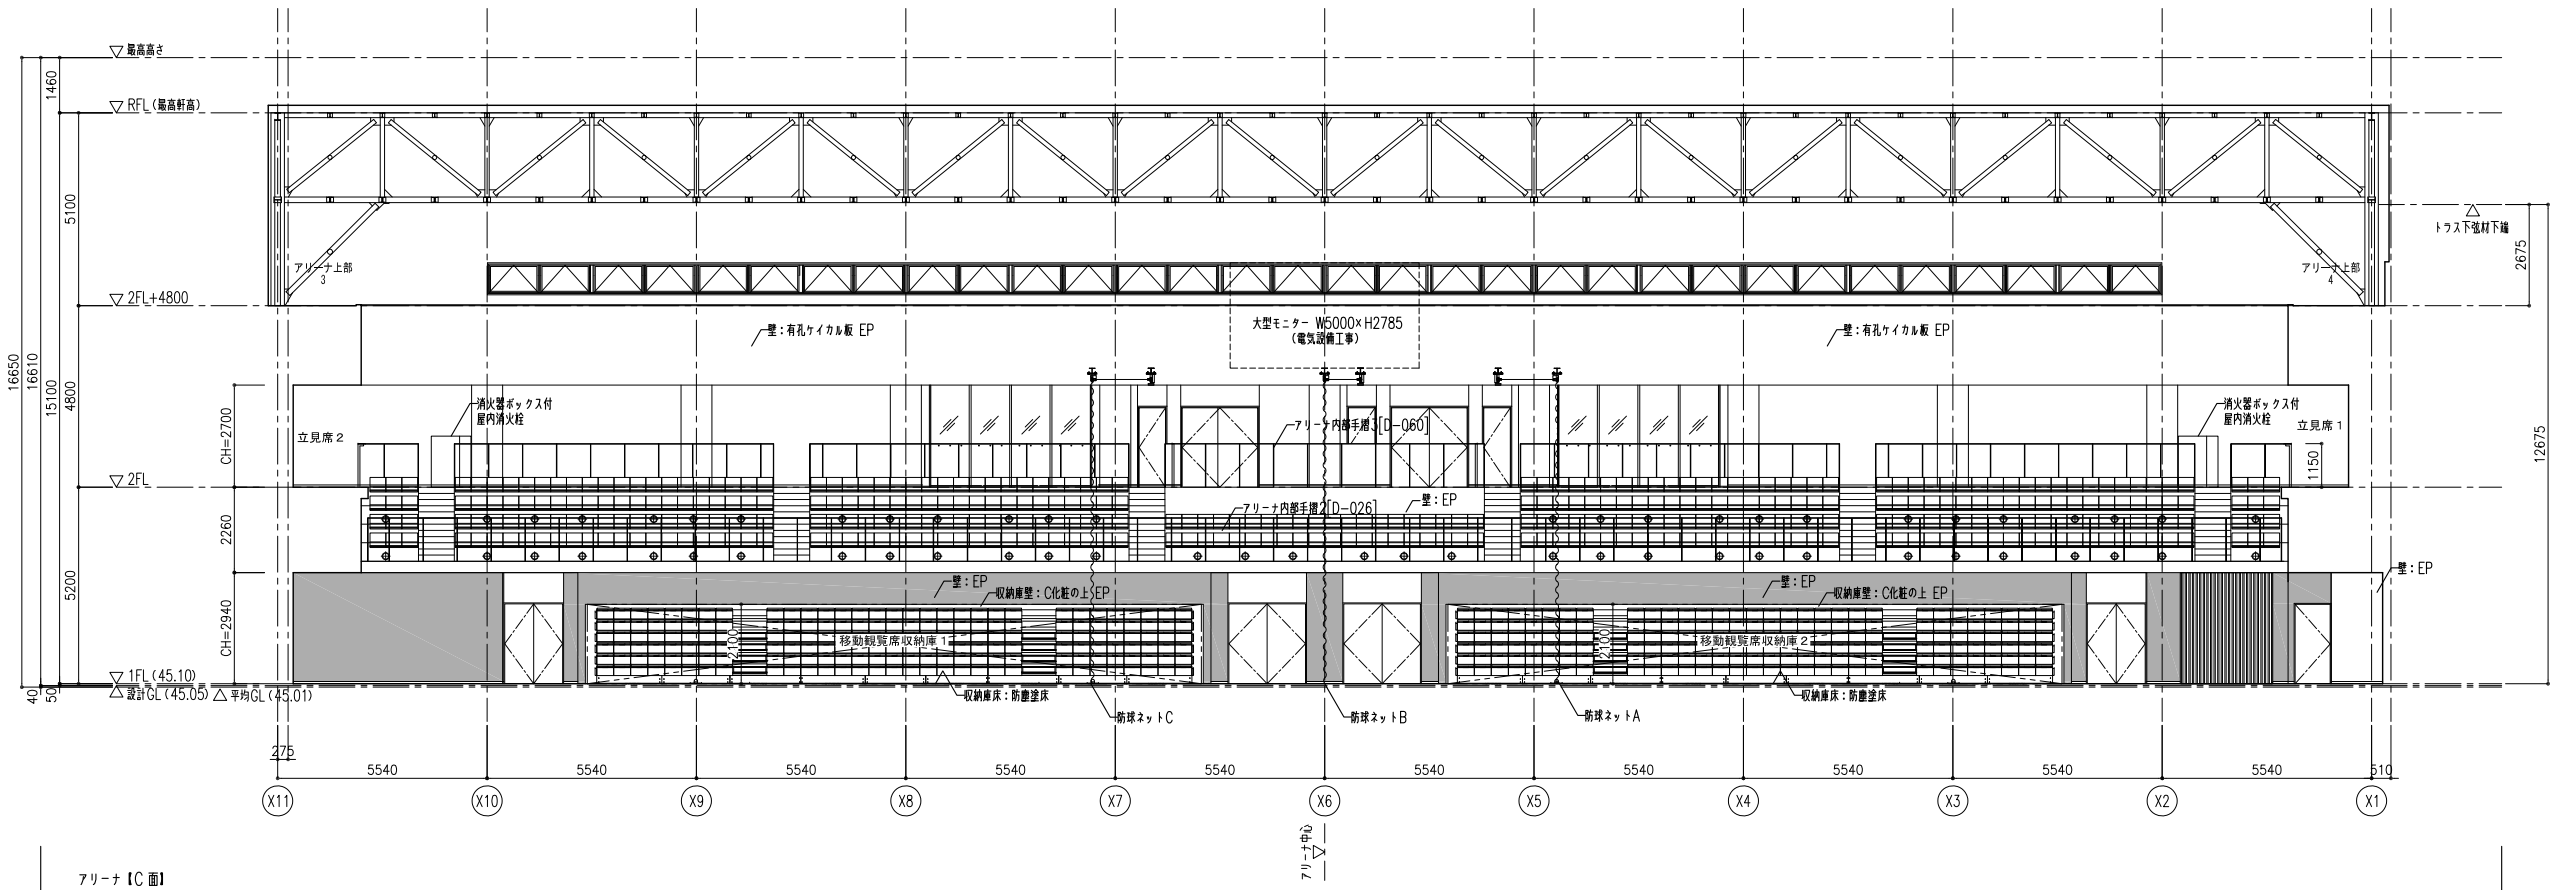

アリーナ IC 面I

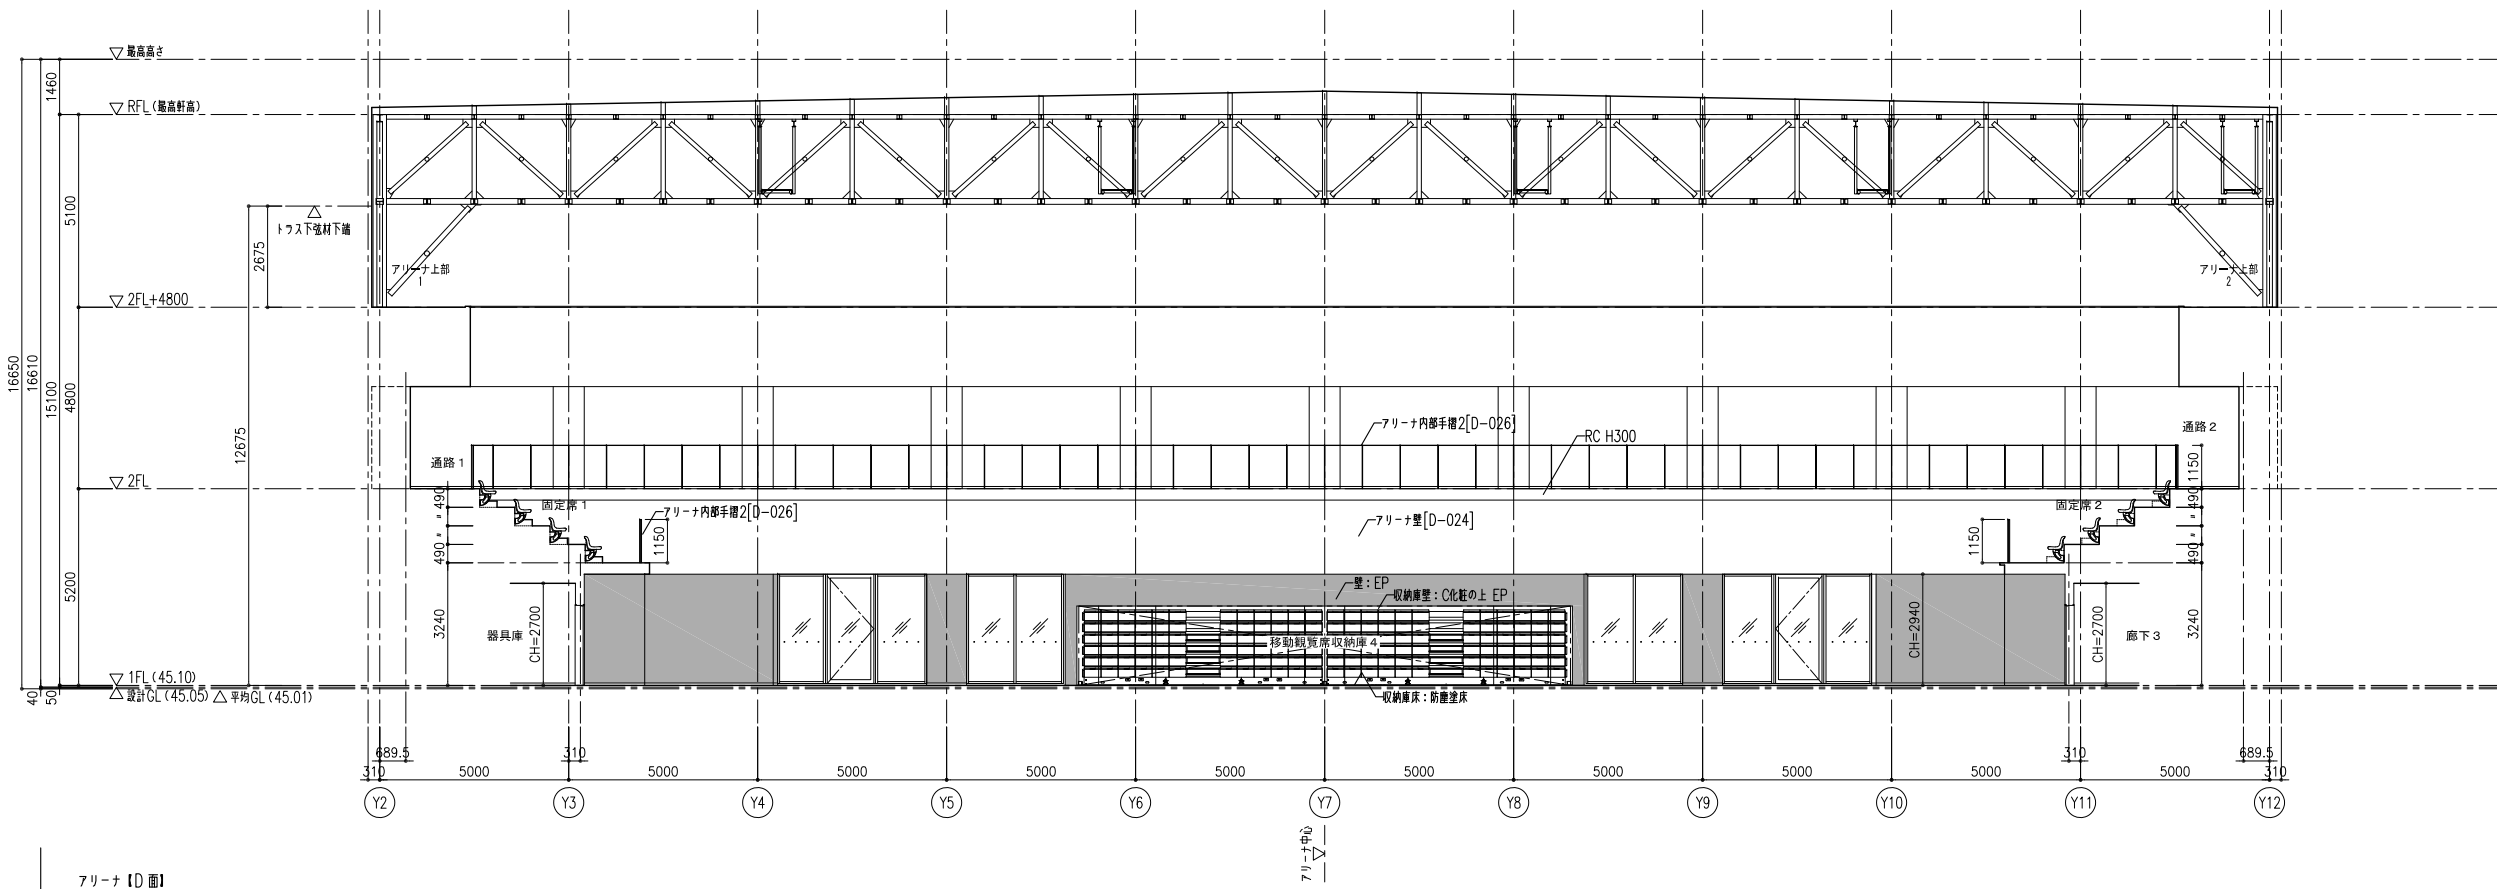















アリーナ ID 面I

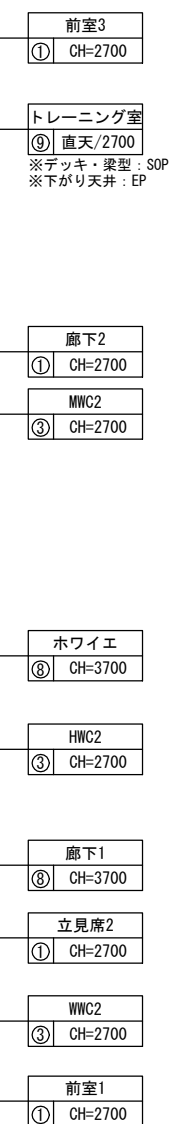


記号凡例	
	カーテンレール+暗幕カーテン
	シャッターレール
	ブラインド+ブラインドボックス
	カーテンレール+カーテン
	照明用ボックス [D-050]
	天井点検口 (600x600)
	天井点検口 (450 x 450)

注記:下記仕様は共通事項とし、表中に特記が無い場合に於いても適用する。 但し、表中に下記と異なる指示のある場合、それを優先する。特に指示の無い場合は、建築工事共通仕様書又は、監理者の承諾を得てメーカー仕様とする事ができる。											
建具記号凡例						ガラス記号凡例					
記号	種 類	記号	種 類	記号	種 類	記号	種 類	記号	種 類		
AW	アルミ製窓	SW	鋼製窓	SSW	ステンレス製窓	P-	透明フロートガラス	NP-	網入り透明板ガラス(防火設備)		
ACW	アルミ製窓カーテンウォール	SCW	鋼製カーテンウォール	SSCW	ステンレス製カーテンウォール	F-	型板ガラス	WP-	線入り透明板ガラス		
AD	アルミ製扉	SD	鋼製扉	SSD	ステンレス製扉	HAP-	熱線吸収ガラス	NF-	網入り型板ガラス(防火設備)		
AG	アルミ製ガラリ	LD	鋼製軽量扉	SSG	ステンレス製ガラリ	HR-	熱線反射ガラス	WF-	線入り型板ガラス		
AGF	アルミ製ガラリ入りシャッター	SG	鋼製ガラリ	SSS	ステンレス製シャッター	AR-	熱線吸収反射ガラス	HANP-	網入り熱線吸収ガラス(防火設備)		
		SS	鋼製重量シャッター	SLG	ステンレス製リンググリルシャッター	HR-	高性能熱線反射ガラス	HAWP-	線入り熱線吸収ガラス		
WW	木製窓	LS	鋼製軽量シャッター	SSTD	ステンレス製回転扉	HAR-	高性能熱線吸収反射ガラス	HS-	透明倍強度ガラス		
WD	木製扉							HTG-	耐熱強化ガラス(防火設備)		
WG	木製ガラリ					T-	強化ガラス	HCG-	耐熱結晶化ガラス(防火設備)		
F	ふすま	TD	強化ガラス扉	GSF	ガラス防煙垂壁	L-	合わせガラス	IG-	複層ガラス		
P	障子	GW	サスペンションガラス窓	MSF	可動式防煙垂壁	GB-	ガラスブロック	HD-	高断熱複層ガラス		
ガラリ形状記号凡例						マスターキー構成					
遮音性能の記号凡例		気密性建具枠の記号凡例		※発注者との協議による GMKMKKKMKKK							
記号	種類(開口率は標準値を示す)	記号	性能(500Hz)							記号	仕 様
A	水返型	T-1	25dB程度以上							SAT	三方枠、沓摺に気密材(合成ゴム等)を取り付ける
B	水切型	T-2	30dB程度以上								遮音性能により沓摺部に気密装置を取り付ける場合は特記する
C	山 型	T-3	35dB程度以上							PAT	爪付き扉とし、三方枠、沓摺に気密材(合成ゴム等)を取り付ける
D	斜 型	T-4	40dB程度以上		遮音性能により沓摺部に気密装置を取り付ける場合は特記する						
共通事項						建具金物取付標準リスト					
・外部建具枠廻り仕様 防水モルタル詰め+現場発泡ウレタンt=15充填とする。 周囲シーリング材は公共建築工事標準仕様書9章6節「シーリング」による。 ・内部建具枠廻り仕様 コンクリート及びコンクリートブロック壁取付の場合、モルタル充填を行う。 ・建具の強度 外部に面する建具の強度は、建築基準法施行令および告示に定められた風圧力に 対し安全であるものとする。 ・外部に面する金属製扉 特記なき限り原則として枠廻りの性能をA-2、T-1以上とする。 枠上部には水切付上枠(SUS304)とする。 ・鋼製軽量扉 原則として小口包みは表面鋼板を曲げむこと。 ・フロアヒンジ カバーの上面は、原則として床仕上と同材の化粧仕上とする。 ・建具枠廻りモルタル詰め 無塩砂を使用し、塩化物を含む混和材を使用してはならない。 ・外部ガラリ ステンレス防虫網を取付ける。また、W1500以上は方立を設ける。 ダクト接続枠及び水返しも建具工事とする。 開口率を33%程度とし、設備工事との確認の上決定する。 ・枠廻りアングル 木製額縁、膳板、カーテンボックスを取付ける金属製建具には、枠と同材のアングルを 用意する。 ・水切り板 アルミ製建具水切り板は国土交通省仕様(H22年版)による。 ・沓摺の標準設置 特記無い場合にも扉の両側の床仕上と異なる場合は、下記Aの沓摺を設ける。 ・排煙用開口部 開放用のクレセント等建具金物は、床面より1.5m以内の高さに取付ける。 また、高窓等通常操作の開閉が困難な場合は、すべてオペレーターを設置する。 この場合関連するスペースでは、すべて連動の操作ボックスをそれぞれの床面から 1.5m以内に取付けるとする。 突き出し窓の開放角度は45°とする。 ・木製建具 水廻りに使用するフラッシュ扉の合板はタイプ1(耐水)とする。 ・防火・防煙シャッター 避難時停止装置付き。防煙区画となる場合には、専用スラットの物を使用する。 ・ガラスブロックの目地 外部目地はすべてシーリング材とする。 ・防煙垂壁 ロール式防煙垂壁は原則としてレール可倒式(認定品)とする。 ・網戸の形式 引違窓、片引窓=可動 欄間排煙窓=固定 外開窓=内開窓を標準とする。 その他の場合は特記による。(ex. プリント網戸取付の場合等) ・法定標識 代用進入口マーク他は所定の位置に取り付ける。 ・耐震スリットに取合う建具 外枠4辺固定の場合には、躯体の変形に追従できる建具仕様とする。または、 右図「アルミ製建具(構造スリット取合)」で補強した縦枠をフリーとする構造を用い、 所定の性能を確保できるものとする。いずれの方法にあっても、計画した変形量 の範囲において、可動部分への支障やガラスの破壊・脱落等が発生しない仕様とする。 鋼製建具(開き扉形式)は、耐震スリットに取合わない位置に設置する。 ・認定書、性能試験報告書 防火戸、遮音扉、遮音窓は認定書、性能試験報告書を提出すること。 ・排煙オペレーターはオイスECO「HB110-3ブラック」同等品とする。 ・飛散防止フィルム・ガラスフィルムは、消防無窓としない仕様とすること。 (基材厚さ:PET製100μm以下、塩ビ製400μm以下)						開閉方式	支持金物	施錠	付属金物		
						開き	(外部用)ステンレス旗T番3枚吊	施錠 レバーハンドル錠	付属金物 DC		
						(鋼製)	(内部用)ビボットピンジ	又は、シリンドー本締錠 (握玉等は表中記事)	両開き、親子開きは フランス落しを取付		
						(ステンレス製)	※両開き・親子開き防火戸は枠内蔵式順位調整器取付				
						開き	(外部用)ステンレス旗T番3枚吊	レバーハンドル錠	DC		
						(アルミ製)	(内部用)ステンレス旗T番3枚吊	又は、シリンドー本締錠 (握玉等は表中記事)	両開き、親子開きは フランス落しを取付		
						開き	(内部用)ビボットピンジ	レバーハンドル錠	DC		
						(木製)	又は、シリンドー本締錠 (握玉等は表中記事)	両開き、親子開きは フランス落しを取付			
						戸袋付防火戸	中心吊オートヒンジ		膨込み引手		
						(鋼製)	二つ折れの場合はオートヒンジ及び 専用ドアキャッチ		煙感知器連動閉鎖装置一式		
						開き(鋼製)	輪吊ヒンジ	ケースハンドル錠	両開き、親子開きは フランス落しを取付		
						[PS・EPS扉]			タッチスイッチ		
						引き分け自動扉	ドアエンジン装置一式	シリンドー本締錠	及び方立内センサー併用		
							※非常出口となる場合は特記無き限り非常時開放システムとする				
						引き戸	自閉式上吊引戸装置	引き戸錠、引き棒			
						(標準金物取付追記)					
						・標準建具金物(付属金物)は、一式取付とする。					
						・建具金物は、特記の無い場合においてもステンレス製を原則とする。					
						・建具枠廻りには、戸当たりゴムを2個以上取り付ける。					
・DC(ドアクローザー)の取り付け面は室内側とし、防火戸を除き90度ストッパー付とする。											
・内部用金属製建具組立補助部品(ビス等)はステンレス製とし、見掛け部分に使用するものは建具同色とする。											
・錠前は金属製建具、木製建具共通キーシステムとする。											
・防火扉内につくガラリには、可動式ダンパーを設ける。											
・上吊式扉は、半自動式とする。(手動開放、自動開放、開放停止)											
・レバーハンドル錠:ｼﾌﾞﾀ「RT LC46-BK」同等品、引戸錠:ｼﾌﾞﾀ「ｸﾚｽ RT FD-ｼﾘﾝﾀﾞｰ-BK」同等品											
クレモン錠:ｼﾌﾞﾀ「C55-H83V-BK」ｸﾚｽ RT CD-ｼﾘﾝﾀﾞｰ-BK」同等品											
ケースハンドル錠:ｼﾌﾞﾀ「RT MCR007-BK」同等品											
押し棒:ｼﾌﾞﾀ 特注「雑詳細図」参照、引き手:ｼﾌﾞﾀ「C-206-199-600」同等品											
建具表中凡例											
扉・パネル(材質・見込)の下段:G=ガラスウール充填											
DC形式(ドアクローザー):A1=露出ストップ付、A2=露出ストップなし											
:B1=埋込ストップ付、B2=埋込ストップなし											
防火・防煙:特=特定防火設備 防=防火設備 煙=遮煙性能											
感知器連動:S=煙感知器 H=熱感知器											
排煙OP(オペレーター):A=隠蔽型、B=露出型とする											


沓摺凡例・詳細				沓摺材料:ステンレスt=1.5HLとする。モルタル充填			
(A)	(B)	(C)	(D)	(E)	(F)	(G)	
ステンレス目地板 6×12				気密装置取付		気密装置取付	
沓摺部梁の切欠き無く納める場合				沓摺凡例・詳細(外部)			
(H)	(I)	(J)	(K)	召し合わせ部凡例・詳細			
				(A)	(B)	(C)	
コンクリートボンド等に固定				コンクリートボンド等に固定			
コンクリートボンド等に固定				コンクリートボンド等に固定			
コンクリートボンド等に固定							

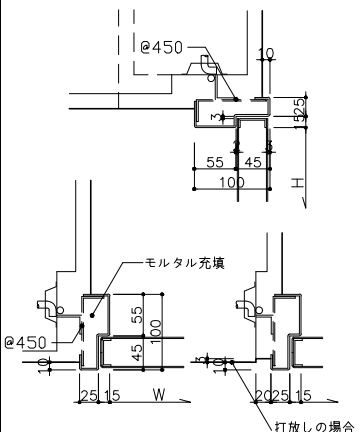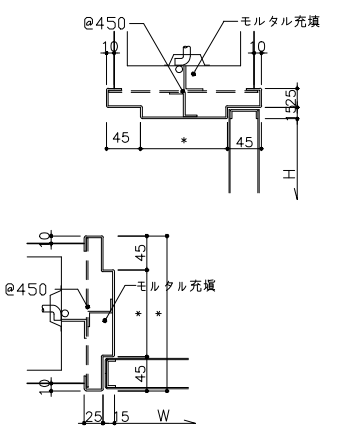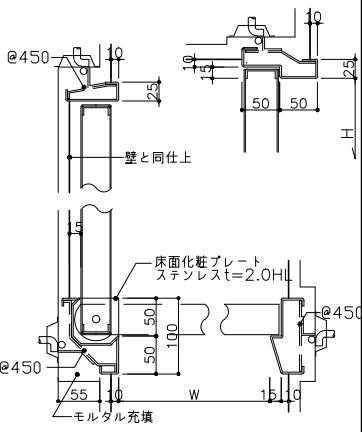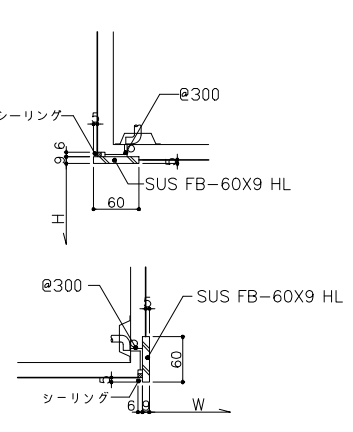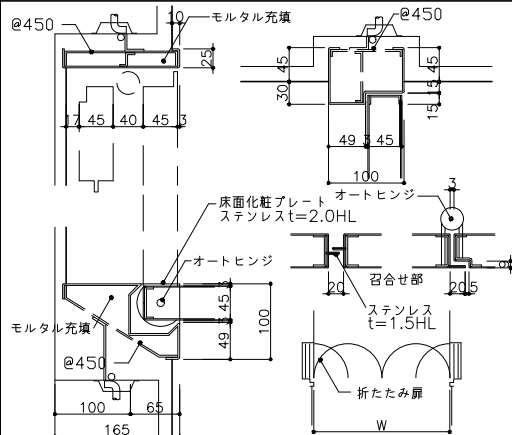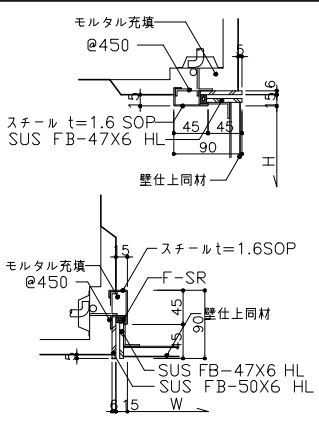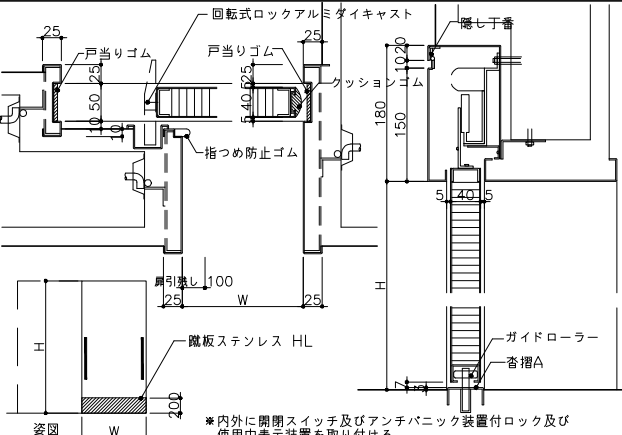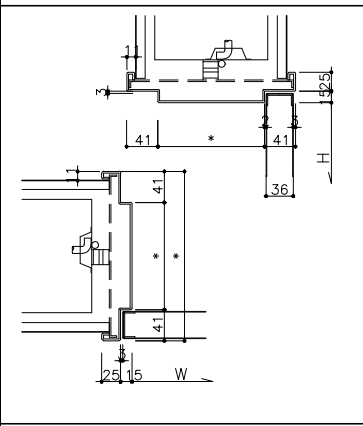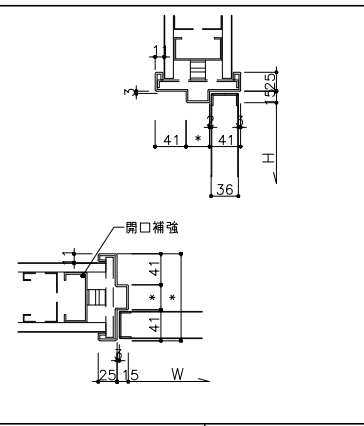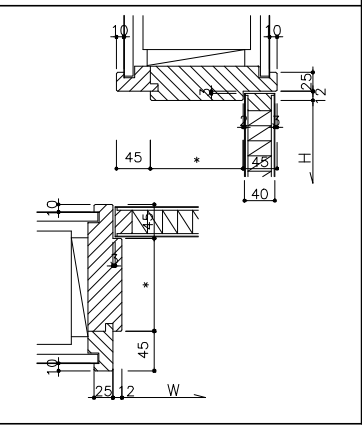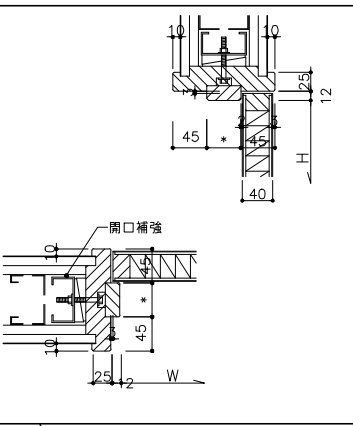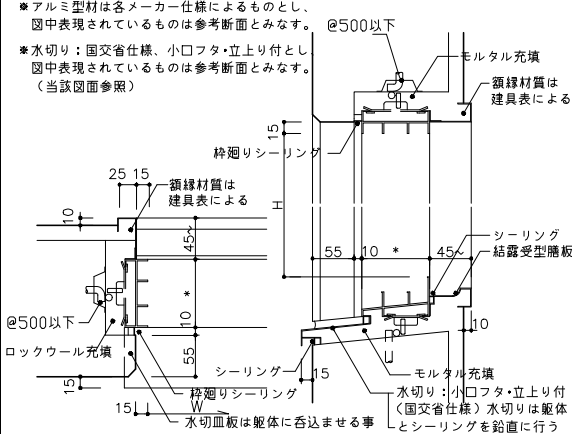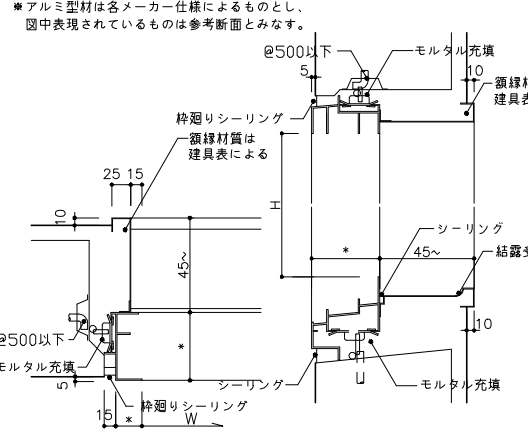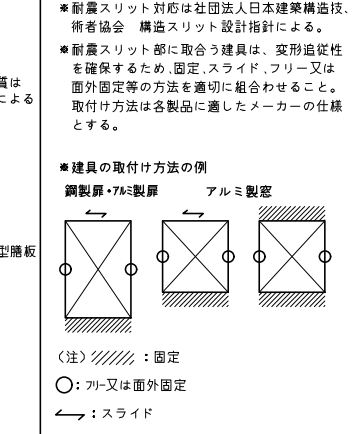鋼製建具三方枠(一般の場合)	1/5	鋼製建具三方枠(躯体厚150まで)	1/5	鋼製建具三方枠(埋込90° 戸袋付)	1/5	化粧三方枠	1/5
							
鋼製折たたみ防火扉(戸袋付)	1/5	四方枠(点検口)	1/5	車椅子便所、引戸	1/5		1/5
							
鋼製軽量建具枠(躯体厚150まで)	1/5	鋼製軽量建具枠(LGS)	1/5	木製建具三方枠(躯体厚150まで)	1/5	木製建具三方枠(LGS)	1/5
							
アルミ製建具枠(一般納り)	1/5	アルミ製建具枠(面一納り)	1/5	1/5	建具取合部(耐震スリット取合)	1/5	
※アルミ型材は各メーカー仕様によるものとし、図中表現されているものは参考断面とみなす。 ※水切り：国交省仕様、小口フタ・立上り付とし、図中表現されているものは参考断面とみなす。(当該図面参照) 		※アルミ型材は各メーカー仕様によるものとし、図中表現されているものは参考断面とみなす。 			※耐震スリット対応は社団法人日本建築構造技術者協会 構造スリット設計指針による。 ※耐震スリット部に取合う建具は、変形追従性を確保するため、固定、スライド、フリー又は面外固定等の方法を適切に組み合わせること。取付け方法は各製品に適したメーカーの仕様とする。 ※建具の取付け方法の例 鋼製扉・7K=製扉 アルミ製窓 		
（注）//：固定 ○：フタ又は面外固定 ←：スライド							

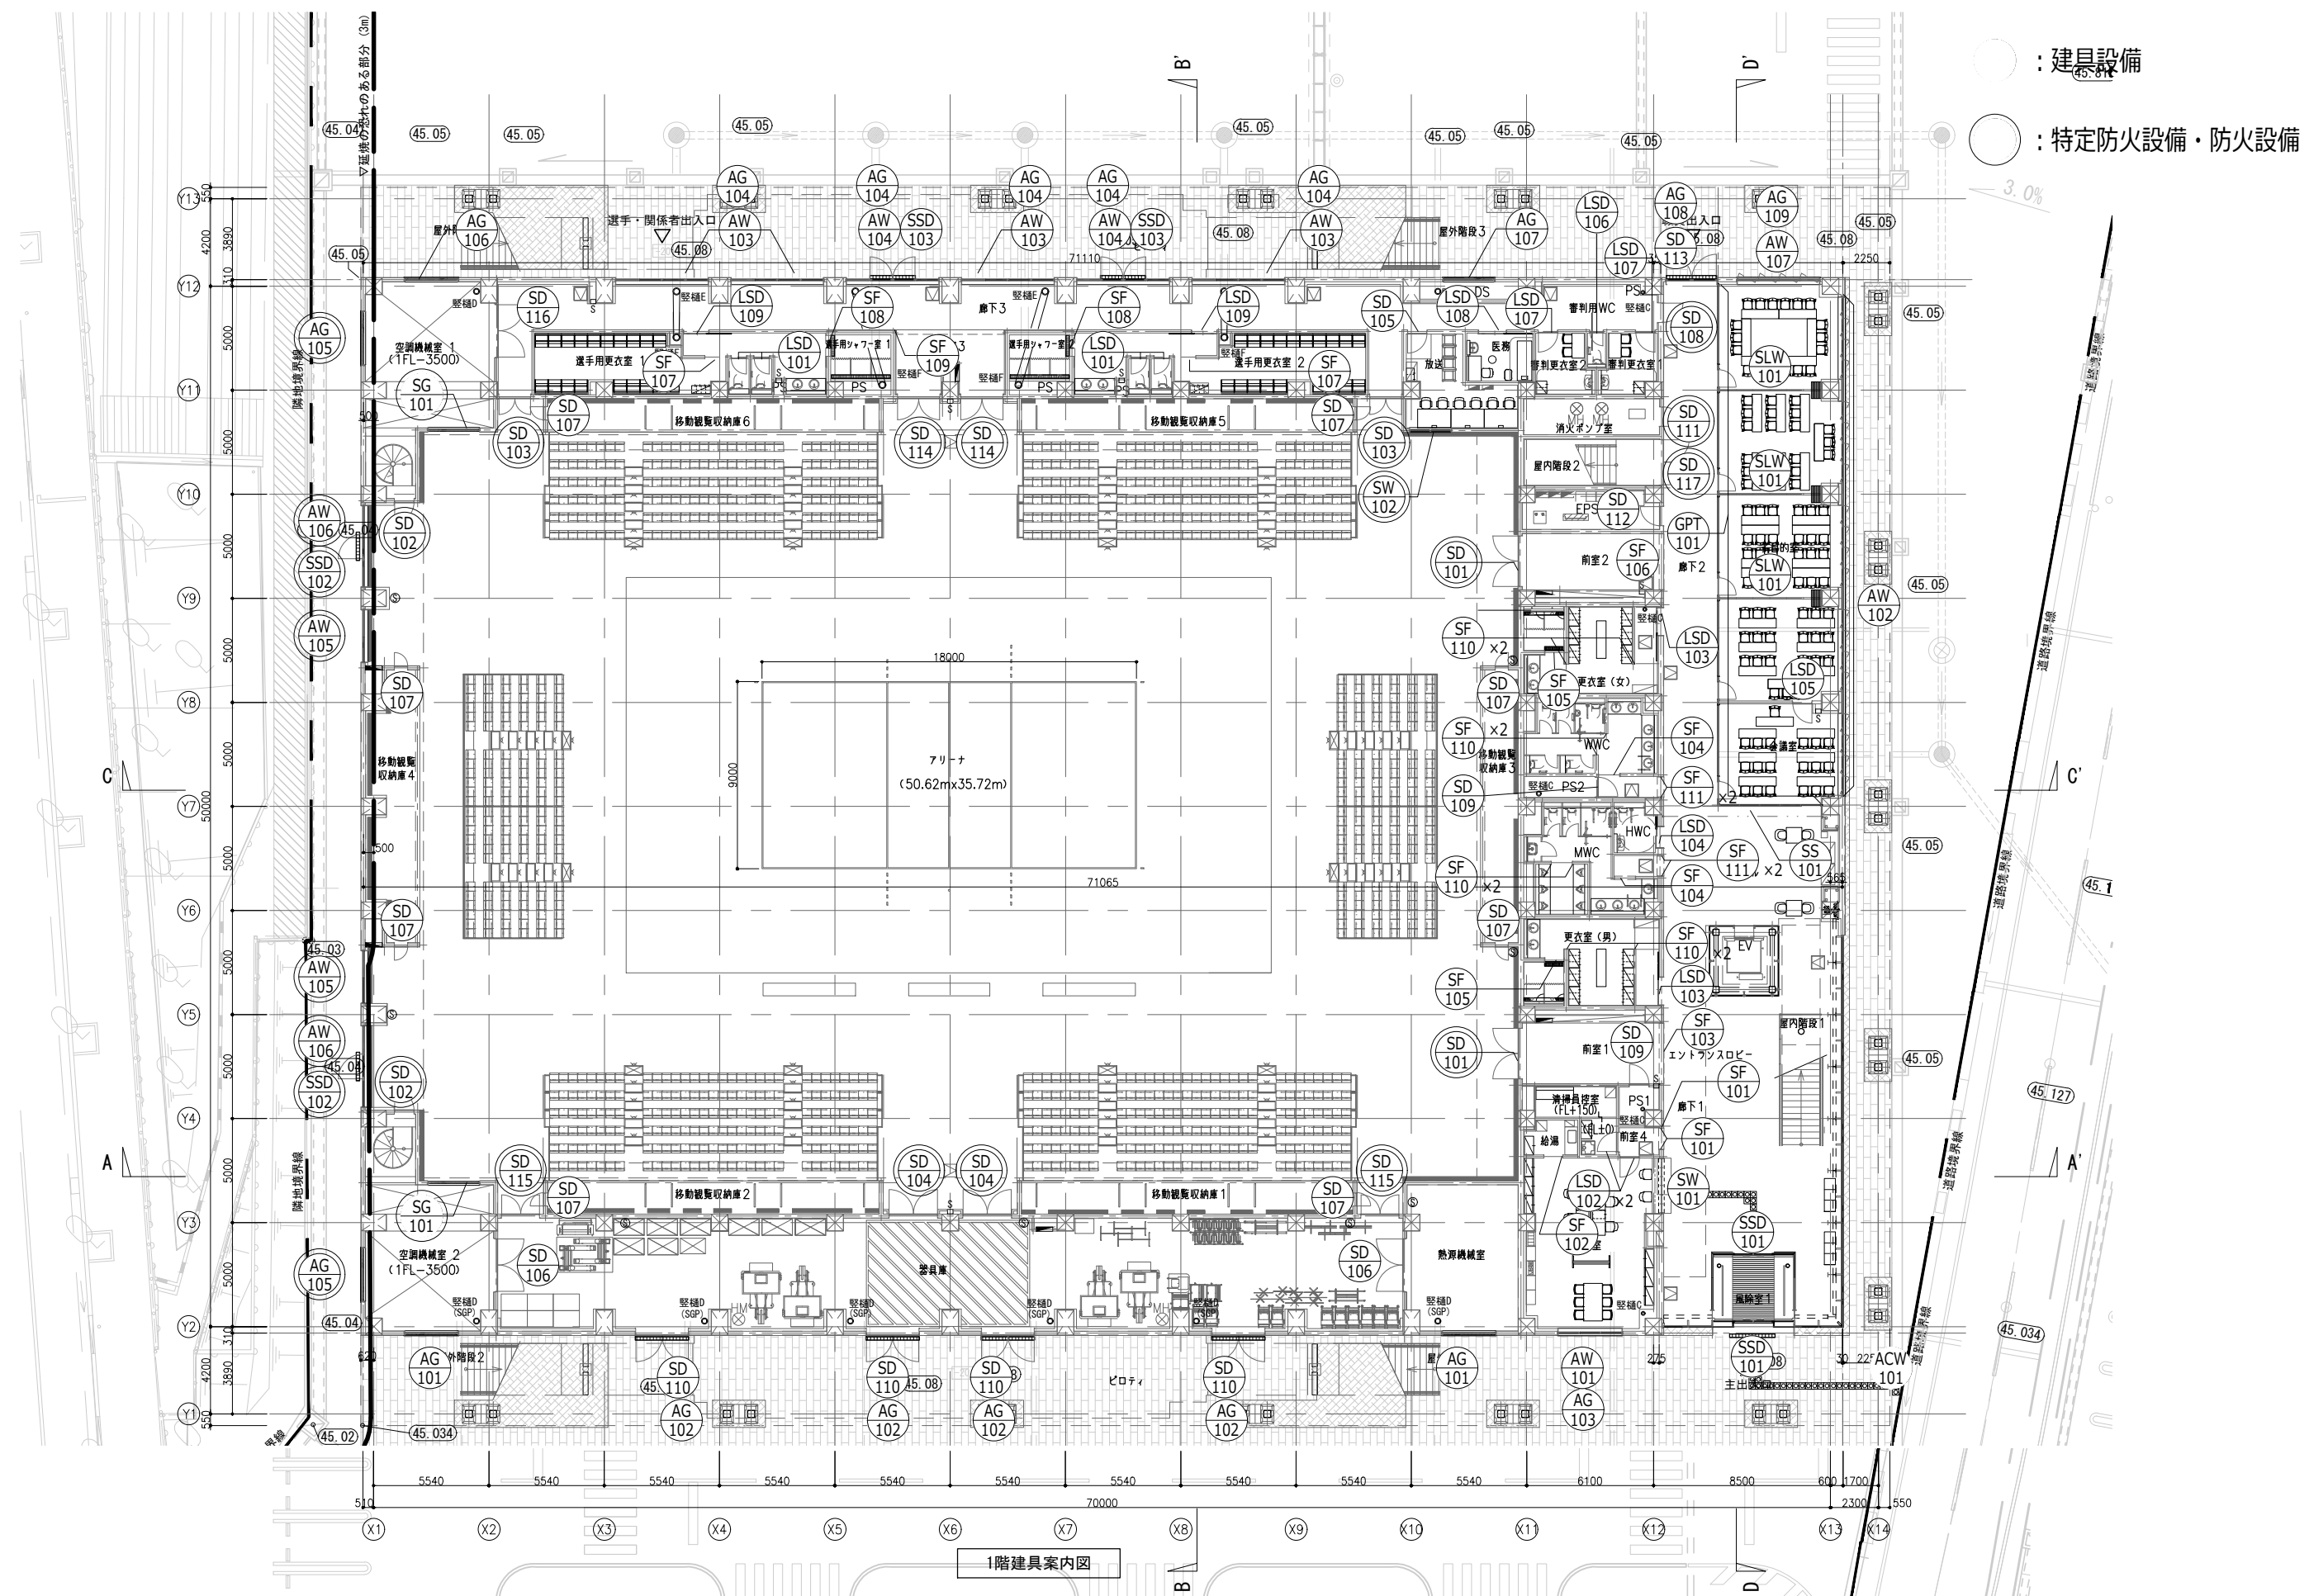


1階建具案内図

履歴	完成図作成 (受注者名)	完成図承認	法適合確認 構造設計一級建築士 山田 和生 証交付番号 第 11279号 本図 (仕様書) に記載された事項は、構造関係規定に適合することを確認した。 構造設計一級建築士 証交付番号	法適合確認 設備設計一級建築士 証交付番号	製作日 2025.03.31 ファイル名	代表設計者 一級建築士 大臣登録第280701号 西 重隆 日付 2025.03.31	設計者 一級建築士 大臣登録第365367号 三田井 知希	担当者 一級建築士 大臣登録第376387号 中川 達也	業務名称 〈仮称〉福岡市総合体育館新築工事 図面名称 1階建具案内図	業務契約コード 108557-02 縮尺 A1:1/150 A3:1/300	図面番号 A-064	管理建築士 一級建築士 大臣登録第280701号 西重隆
日付	日付	日付	証交付番号	証交付番号								
整理技術者	整理者	整理者	証交付番号	証交付番号								
担当者	担当者	担当者										

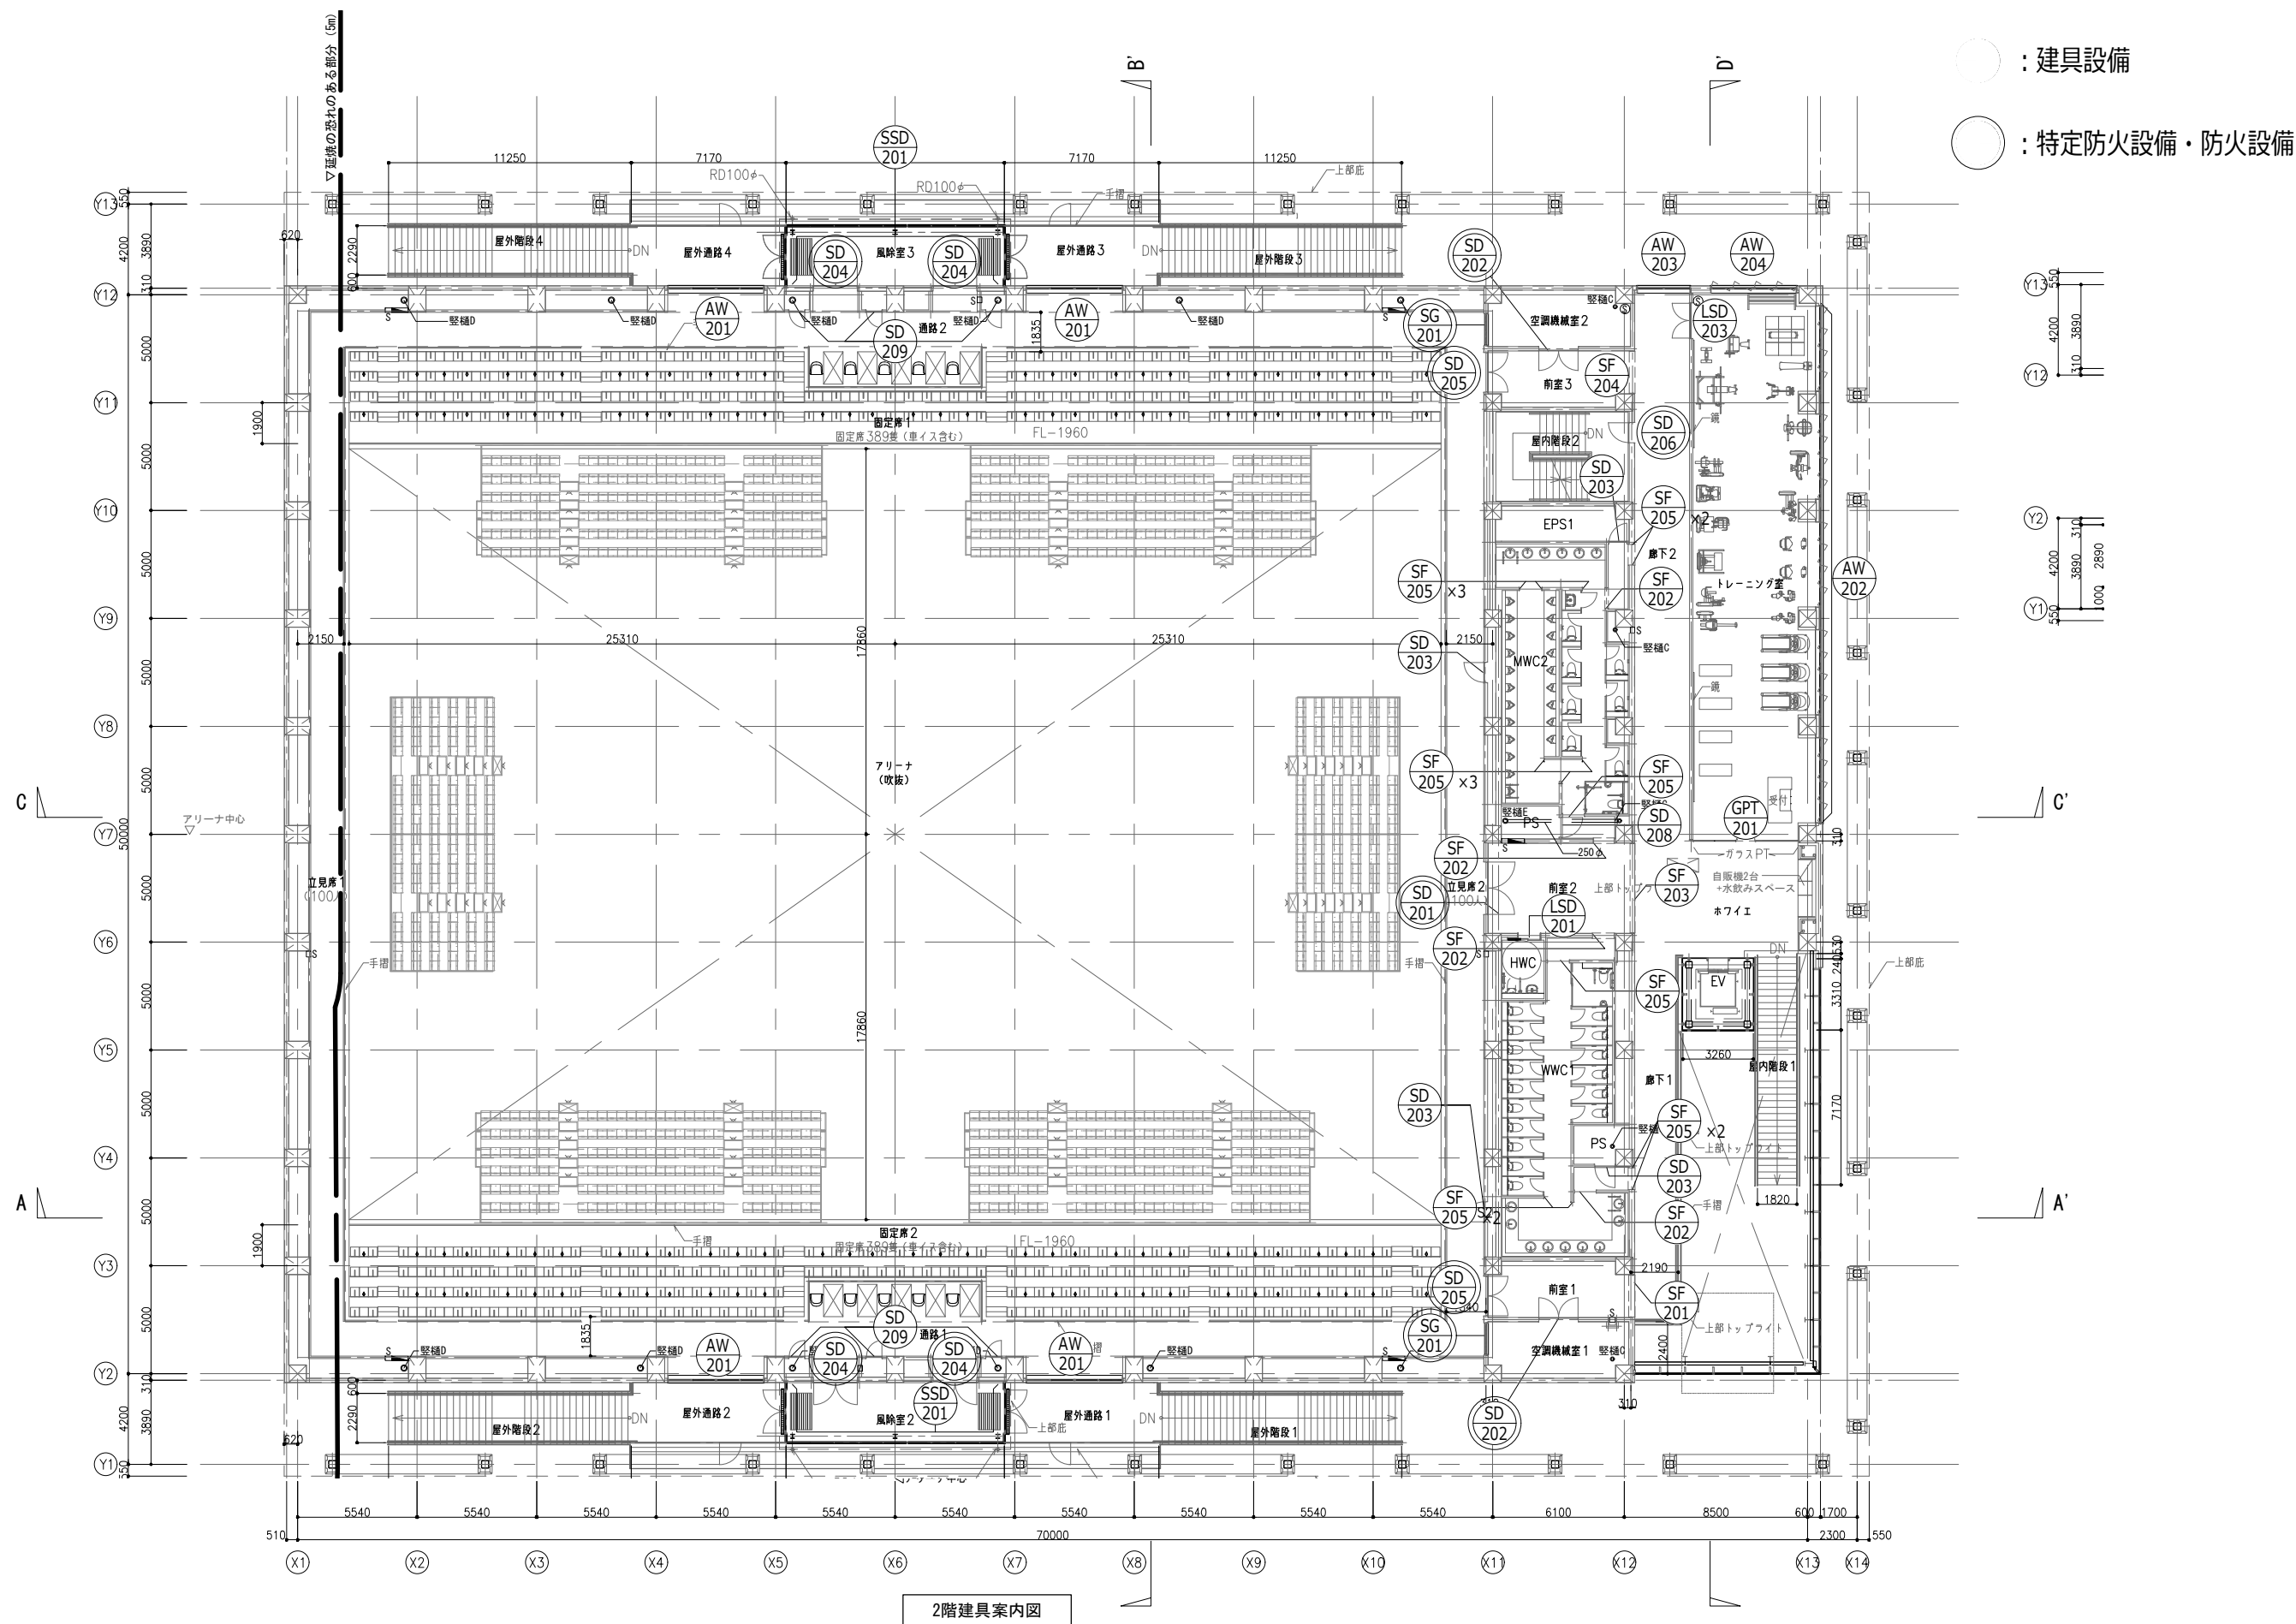

建具 番号	姿 図 記 号	形 式	取付場所		個 数	扉・パネル		枠	沓 措 (形式)	枠 廻り	性 能		仕 上	ガラス	ガラリ 形式	建具金物		防災関連		網 戸	備 考
						寸 法 W × H	材質・ 見込	材質・ 見込			断 熱	防音 (遮音)				錠 握り玉等 その他	D C 形式	防火・ 遮煙	感知器 連動		
			階	室 名																	
ACW 101	K1	FIX窓 詳細図による	1F ～ 2F	エントランスホール	1	8630 × 9350	AL	AL		○	S		着色陽極酸化塗装	1段目:							飛散防止フィルム
						18800 × 9350	38	100					複合被膜	LowE-6							
														A-12+P-6							
														2・3段目:							
														LowE-8							
TL 301	J1	電動開閉式トップライト 詳細図による	RF	設備スペース	3	1300 × 2900	AL	AL					着色陽極酸化塗装	NF- 6.8							電動開閉装置 予備電源 耐火仕様: [平成12年建設省告示 第1399号第5第4号]
							40	70					複合被膜								
SS 101	A1	電動防火防煙シャッター 熱感知器連動	1F	ホール	1	7575 × 2700	S	SUS					SOP(ボックス共)				特	H		リミタースイッチ、まぐさ ガイドレール:SUS製	
							スラット 1.6	110													
SSD 101	B3	引き分け自動扉 詳細図による	1F	風除室1 エントランスホール	2	7420 × 2695	SUS	SUS					SUS-パイプ	L- 20 (T-10+T-10)	本締錠					自動ドアエンジン パニックオープン 飛散防止フィルム	
						1800 × 2695								扉:T-10							
						有効															
SSD 102	B4	片開き框戸	1F	アリーナ	2	1190 × 2940	SUS	SUS	J				SUS-パイプ	HTG- 8	本締錠 押し棒		防			飛散防止フィルム EA-0298	
						有効															
SSD 103	B1	両開き框戸	1F	廊下2、3	2	2162.5 × 2700	SUS	SUS	J				SUS-パイプ	T- 8	レバーハンドル錠					飛散防止フィルム	
SSD 201	B2	両開き框戸	2F	風除室2 風除室3	2	2000 × 2700	SUS	SUS	D				SUS-パイプ	L- 20 (HS-10+HS-10)	本締錠 押し棒					飛散防止フィルム フロアヒンジ	
						15680 × 2700								扉:T-15							
AW 101	C1	欄間ガラリ 縦入り出し窓 FIX窓	1F	事務室	1	3035 × 2700	AL	AL		○	S		着色陽極酸化塗装	LowE-6+	A- 12 P- 6					○	飛散防止フィルム アコーディオン網戸
							40	70					複合被膜								
AW 102	C7	縦入り出し窓 FIX窓 詳細図による	1F	会議室、多目的室	1	23925 × 1690	AL	AL		○	S		着色陽極酸化塗装	LowE-6+	A-12+P-6 スハントレール: LowE-6+					○	飛散防止フィルム アコーディオン網戸
							40	70					複合被膜	A-12+P-6							
														A-12+T-6							
AW 103	C5	欄間ガラリ FIX窓 詳細図による	1F	廊下3	4	4400 × 2700	AL	AL		○	S		着色陽極酸化塗装	LowE-6+	A- 12 P- 6					飛散防止フィルム	
							40	70					複合被膜								
AW 104	C4	欄間ガラリ 縦入り出し窓 FIX窓	1F	廊下3	2	4400 × 2700	AL	AL		○	S		着色陽極酸化塗装	LowE-6+	A- 12 P- 6					○	飛散防止フィルム アコーディオン網戸 SYSTEMA31同等品
							40	70					複合被膜								
AW 105	C10	FIX窓	1F	アリーナ	2	2475 × 2700	AL	AL		○	S		着色陽極酸化塗装	NP-6.8+	A- 12 LowE- 6			防		飛散防止フィルム SYSTEMA31同等品 EB-2800-4	
							40	70					複合被膜								
AW 106	C2	FIX窓	1F	アリーナ	2	3860 × 2700	AL	AL		○	S		着色陽極酸化塗装	NP-6.8+	A- 12 LowE- 6			防		飛散防止フィルム SYSTEMA31同等品 EB-2800-4	
							40	70					複合被膜								
AW 107	C8	縦入り出し窓	1F	多目的室	1	3925 × 1690	AL	AL		○	S		着色陽極酸化塗装	LowE-6+	A- 12 P- 6					○	飛散防止フィルム アコーディオン網戸 SYSTEMA31同等品
							40	70					複合被膜								
AW 201	C3	FIX窓 詳細図による	2F	通路1、通路2	4	4400 × 2700	AL	AL		○	S		着色陽極酸化塗装	LowE-6+	A- 12 P- 6					飛散防止フィルム	
							40	70					複合被膜								
AW 202	C7	縦入り出し窓 FIX窓 詳細図による	2F	トレーニング室	1	23925 × 1690	AL	AL		○	S		着色陽極酸化塗装	LowE-6+	A-12+P-6 スハントレール: LowE-6+					○	飛散防止フィルム アコーディオン網戸
							40	70					複合被膜	A-12+P-6							
														A-12+T-6							
AW 203	C6	欄間突き出し窓 FIX窓	2F	廊下2	1	2400 × 2700	AL	AL		○	S		着色陽極酸化塗装	LowE-6+	A- 12 P- 6			○	○	飛散防止フィルム 固定網戸 SYSTEMA31同等品	
							40	70					複合被膜								
AW 204	C8	縦入り出し窓	2F	トレーニング室	1	3940 × 1690	AL	AL		○	S		着色陽極酸化塗装	LowE-6+	A- 12 P- 6				○	飛散防止フィルム アコーディオン網戸 SYSTEMA31同等品	
							40	70					複合被膜								
AW 205	C9	突き出し窓 詳細図による	2F	アリーナ上部	2	44250 × 750	AL	AL		○	S		着色陽極酸化塗装					○	○	固定網戸 非常時間開放スイッチ 予備電源	
							40	70					複合被膜	アルミカットパネルt3.0							


 石本建築事務所 ISHIMOTO architectural & engineering firm, inc.	履歴				完成図作成（受注者名）	完成図承諾	法適合確認 構造設計一級建築士 山田 和生 設営設計一級建築士 証文付番号 第11279号 日付 2025.03.31	法適合確認 構造設計一級建築士 大庭登録第365367号 設営設計一級建築士 証文付番号 三田井 知希 日付 2025.03.31	製作日 2025.03.31 ファイル名	代表設計者 一級建築士 大庭登録第280701号 西重隆 日付 2025.03.31	設計者 一級建築士 大庭登録第365367号 三田井 知希	担当者 一級建築士 大庭登録第376383号 中川 達也	業務名称 (仮称) 福智町総合体育館新築工事 業務契約コード 108557-02	図面番号 A-069	管理建築士 一級建築士 大庭登録第280701号 西重隆
	監理技術者				監理者		構造設計一級建築士 証文付番号	設営設計一級建築士 証文付番号					図面名称 建具姿図 縮尺 A1:1/100 A3:1/200		

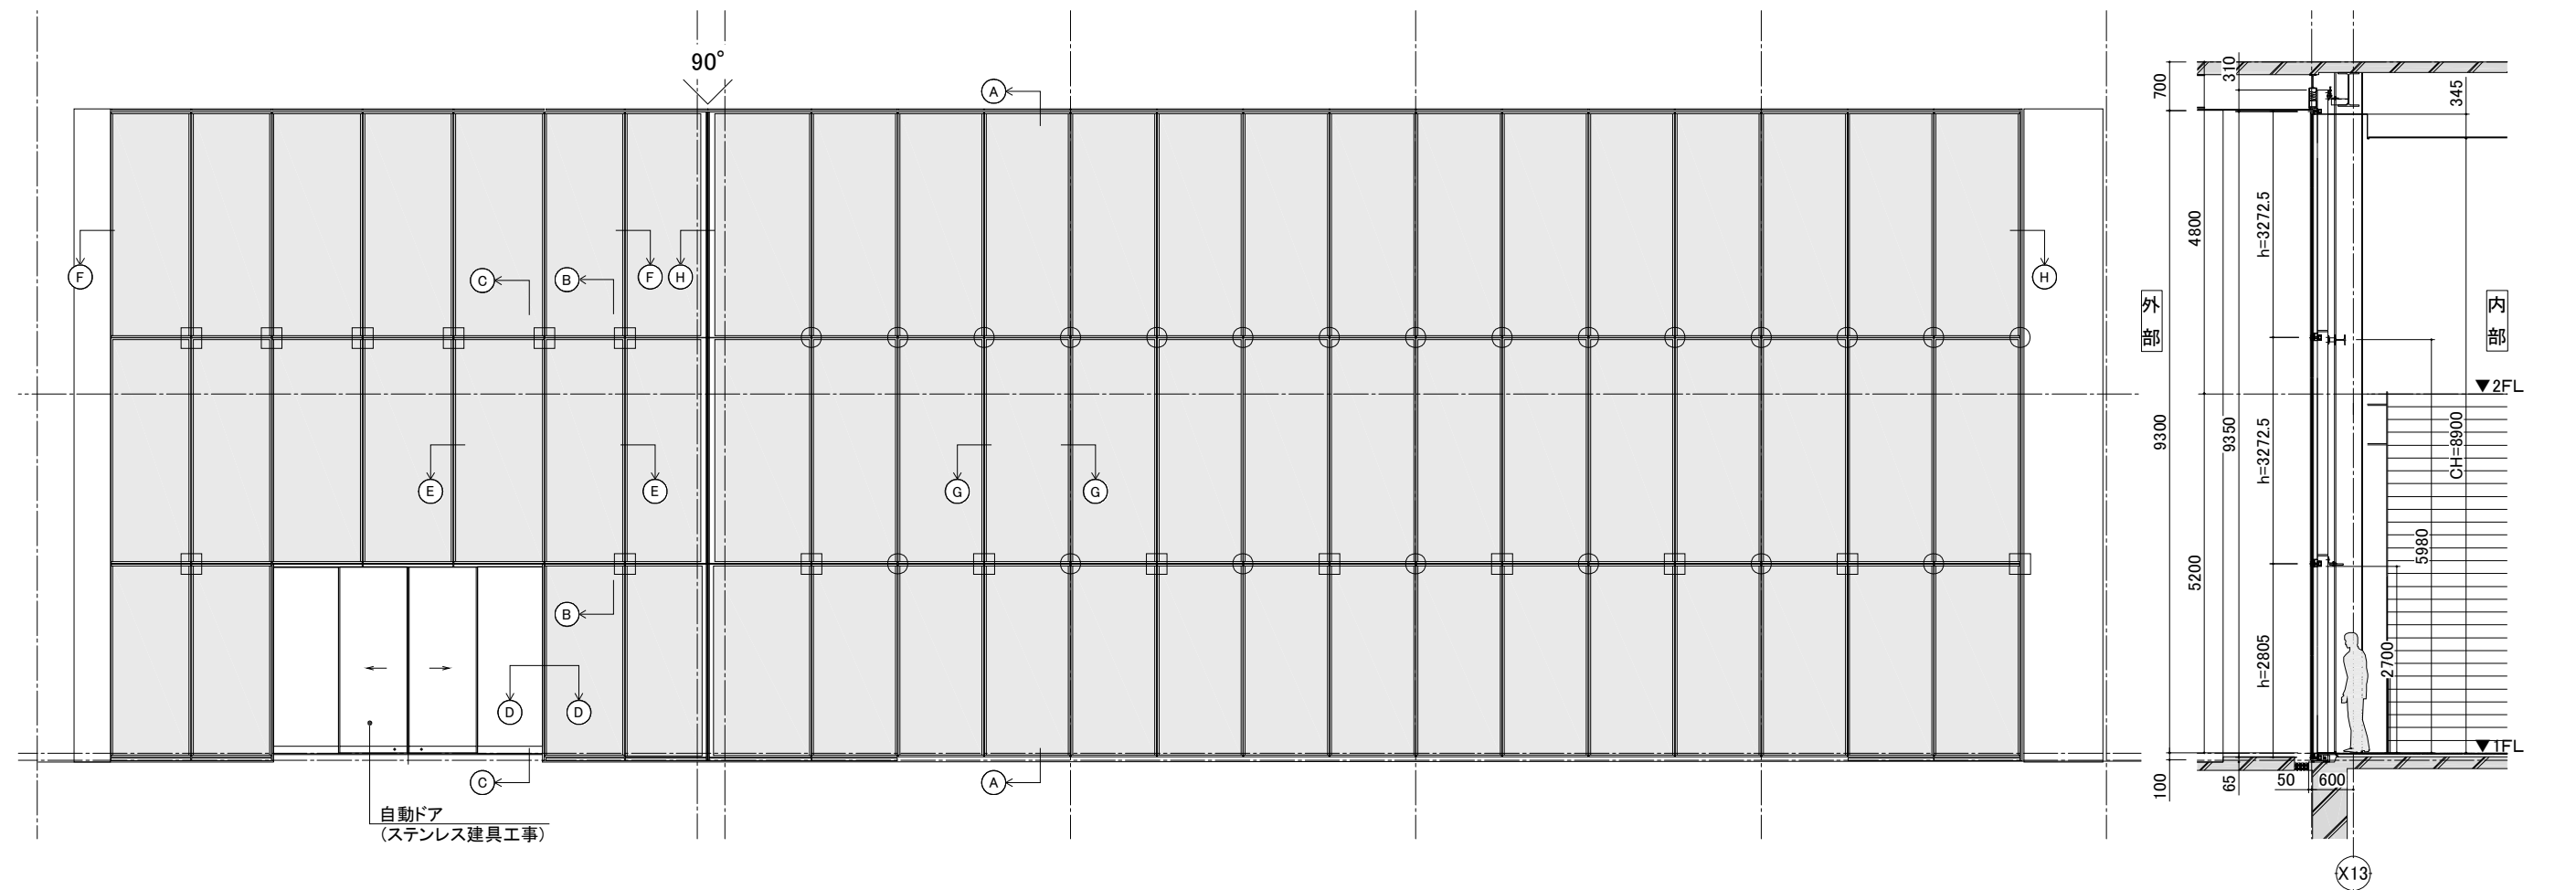

製品仕様	
■耐風圧性能	1806 Pa
■気密性能	A - 4
■水密性能	W - 5

※告示1458号による風圧力(100年再現)
1508 Pa [1F]
1806 Pa [2F]

姿図・平面図・矩計図 (S:1/50)

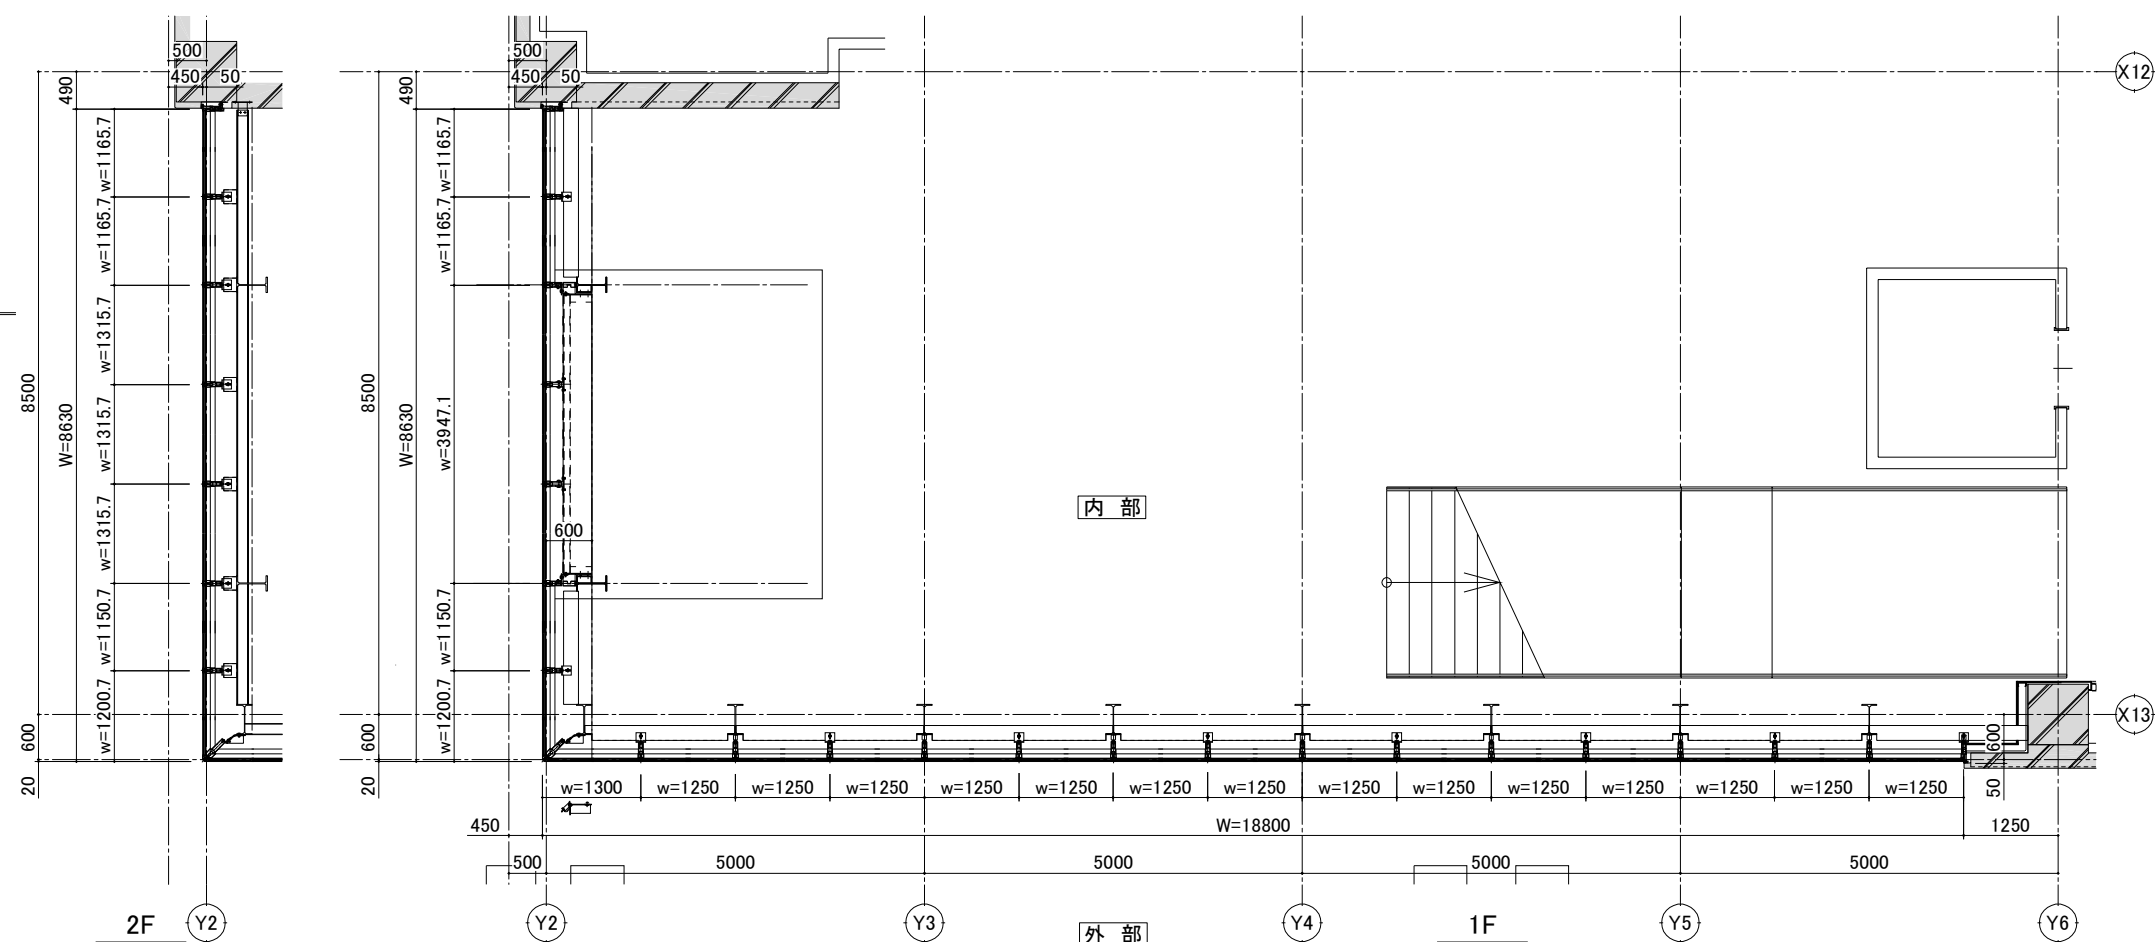


ファスナータイプ凡例

- ☐ ボルトファスナー(M36)
(SOP仕上げ: 建築工事)
- ☐ ブラケット(L=125)
St L-130×130×12(加工)
(SOP: 建築工事)


※上記以外のファスナーは
断面詳細図を参照のこと

履歴	完成図作成（受注者名）	完成図承認	法適合確認 構造設計一級建築士 山田 和生 証交付番号 第11279号	法適合確認 設備設計一級建築士 証交付番号 本図（仕様書）に記載された事項は、設 備関係規定に適合することを確認した。	製作日 2025.03.31 ファイル名	代表設計者 一級建築士 大臣登録第280701号 西 重隆	設計者 一級建築士 大臣登録第365367号 三井 知希	担当者 一級建築士 大臣登録第376383号 中川 達也	業務名称 （仮称）福智町総合体育館新築工事	業務契約コード 108557-02	図面番号 A-070	管理建築士 一級建築士 大臣登録第280701号 西重隆
	日付	日付	証交付番号	本図（仕様書）に記載された事項は、構 造関係規定に適合することを確認した。								
	監理技術者	監理者										
	担当者	担当者	構造設計一級建築士 証交付番号	設備設計一級建築士 証交付番号		日付 2025.03.31			図面名称 カーテンウォール詳細図ー1	縮尺 A1:1/50 A3:1/100		

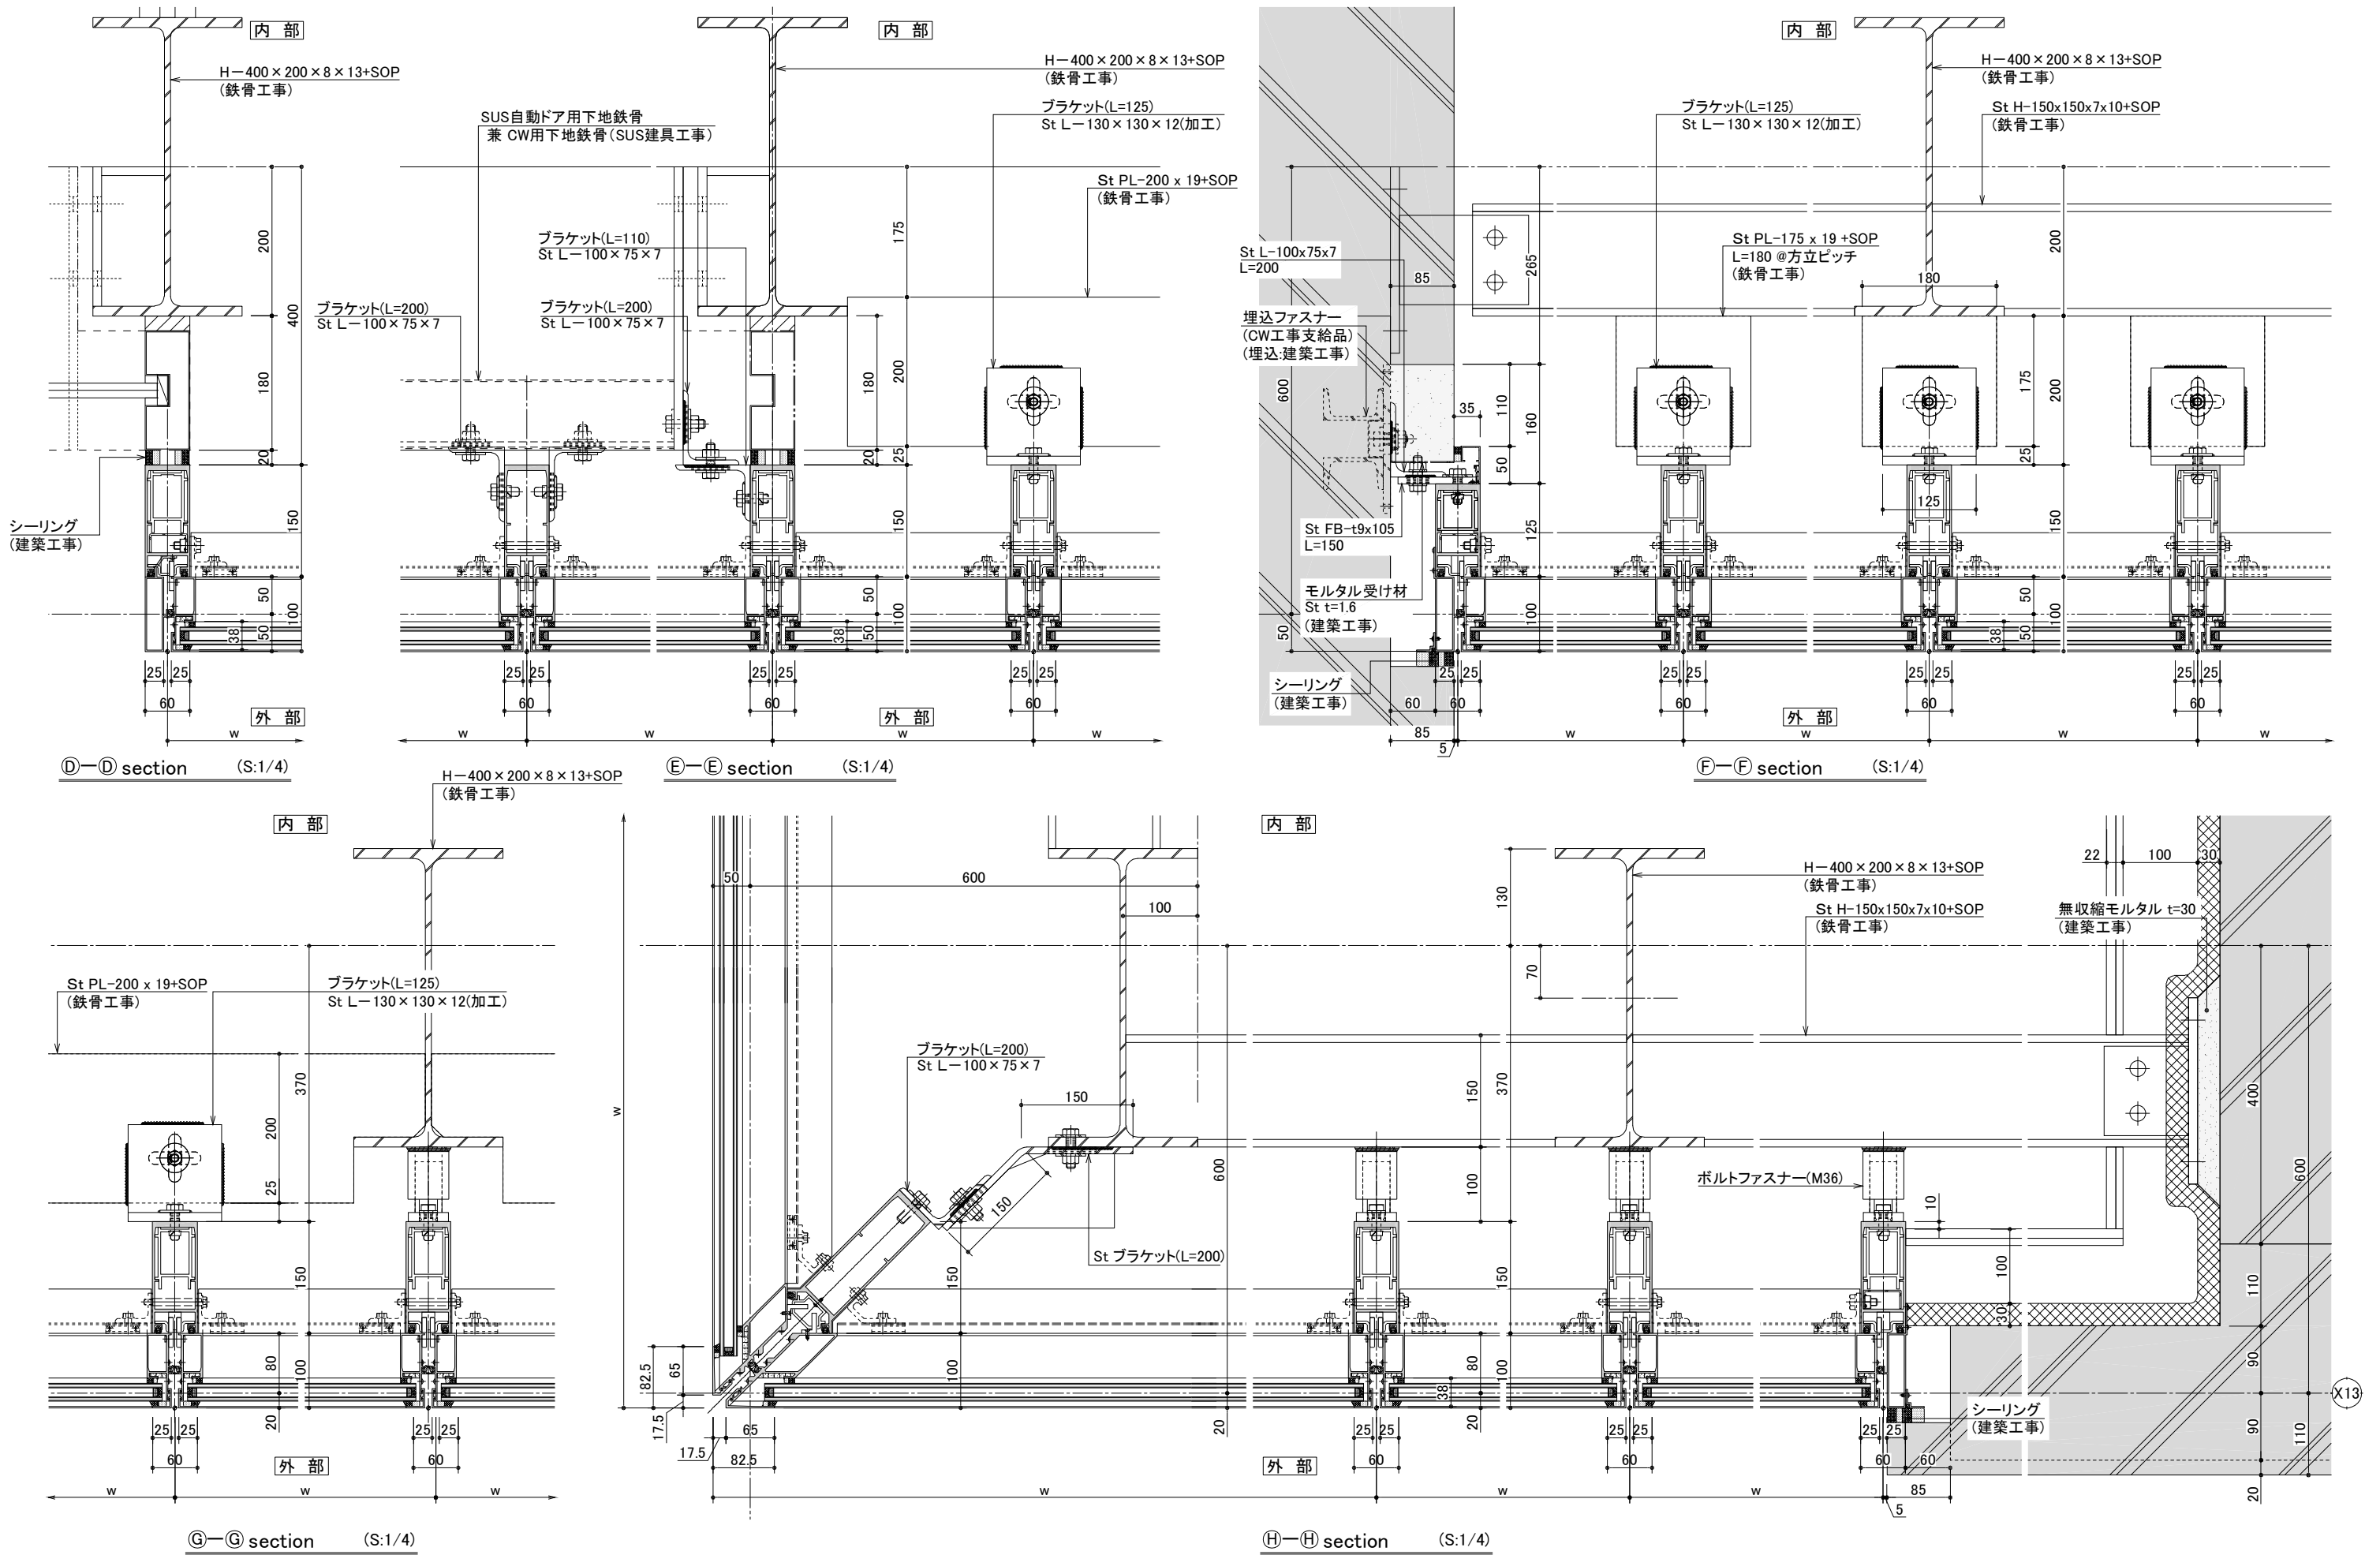


 石本建築事務所 ISHIMOTO architectural & engineering firm, inc.	履歴		完成図作成 (受注番号)	完成図承認	法適合確認 構造設計一級建築士 山田 和生 証交付番号 第11279号 本図(仕様書)に記載された事項は、構 造関係規定に適合することを確認した。	製作日 2025.03.31 ファイル名	代表設計者 一級建築士 大臣登録第280701号 西 重隆 日付 2025.03.31	設計者 一級建築士 大臣登録第365367号 三田井 知希	担当者 一級建築士 大臣登録第376383号 中川 達也	業務名称 (仮称) 福岡市総合体育館新築工事 図面名称 カーテンウォール 詳細図-3	業務契約コード 108557-02 縮尺 A1:1/4 A3:1/8	図面番号 A-072	管理建築士 一級建築士 大臣登録第280701号 西重隆
			日付	日付	法適合確認 設備設計一級建築士 証交付番号								
			監理技術者	監理者	構造設計一級建築士 証交付番号								
			担当者	担当者									



ver.20221201

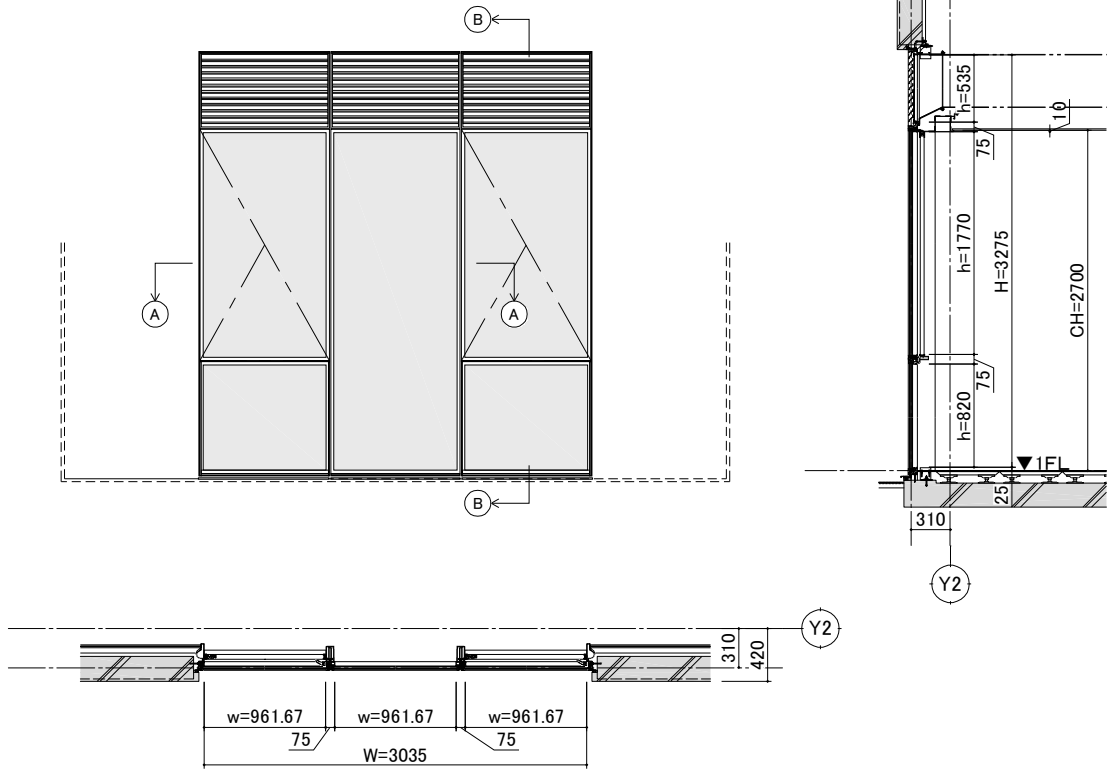


姿図・平面図・矩計図 (S:1/30)

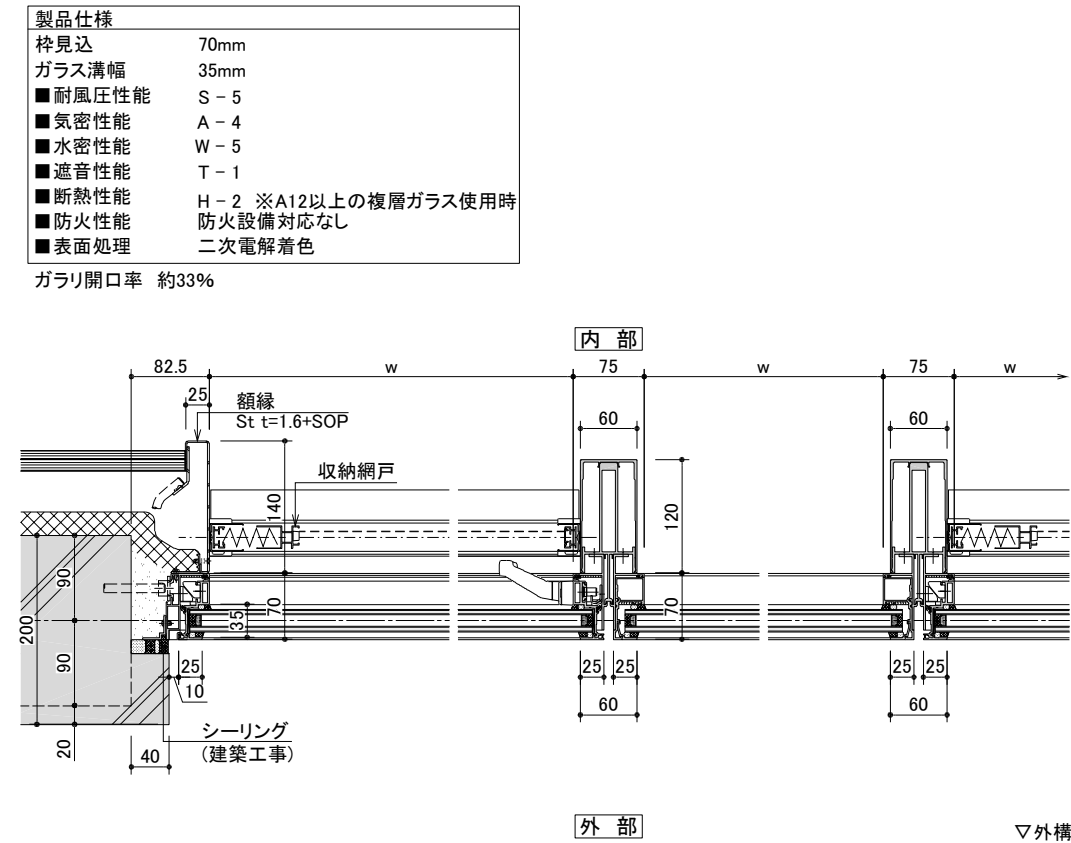


①-① section (S:1/4)

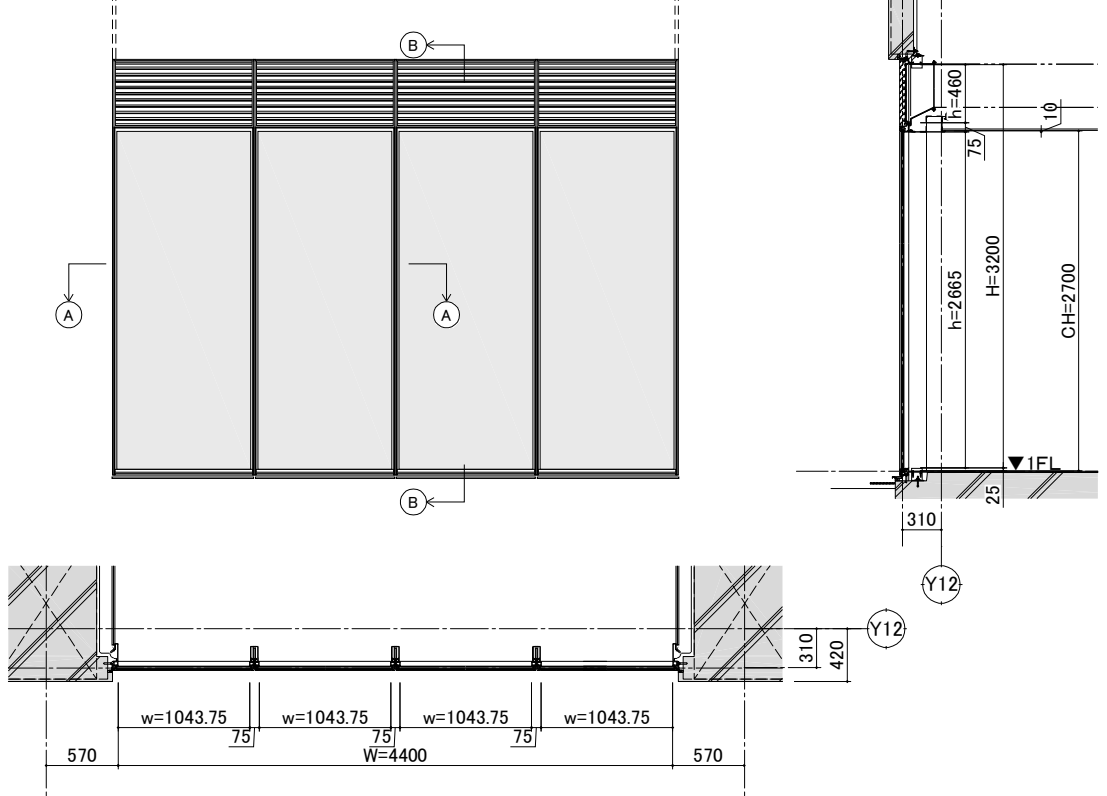
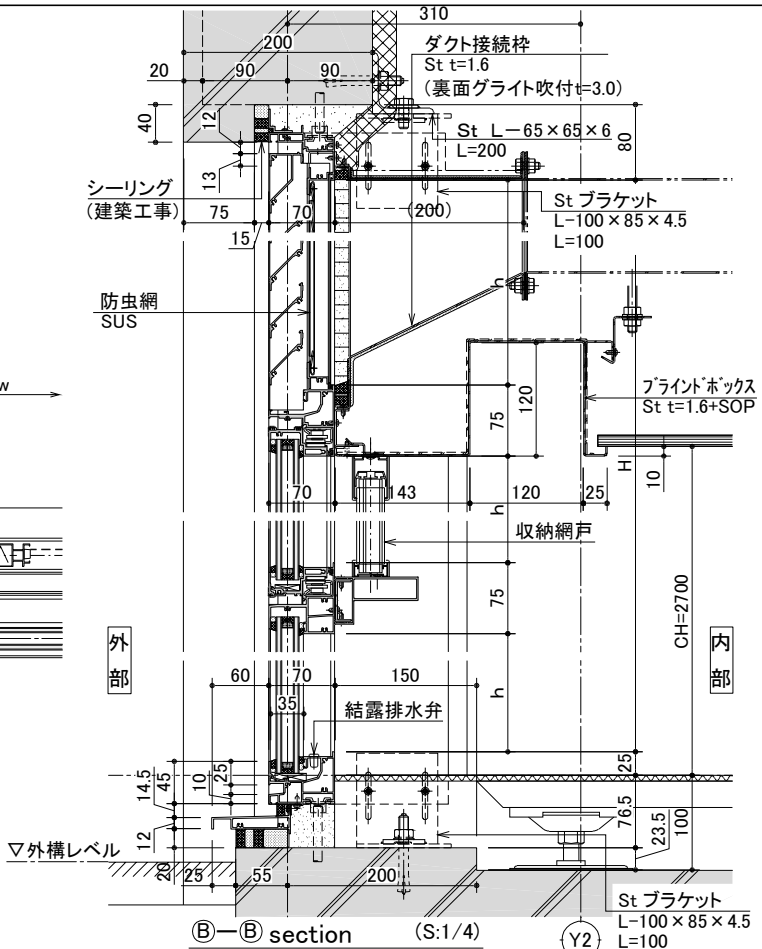


姿図・平面図・矩計図 (S:1/30)

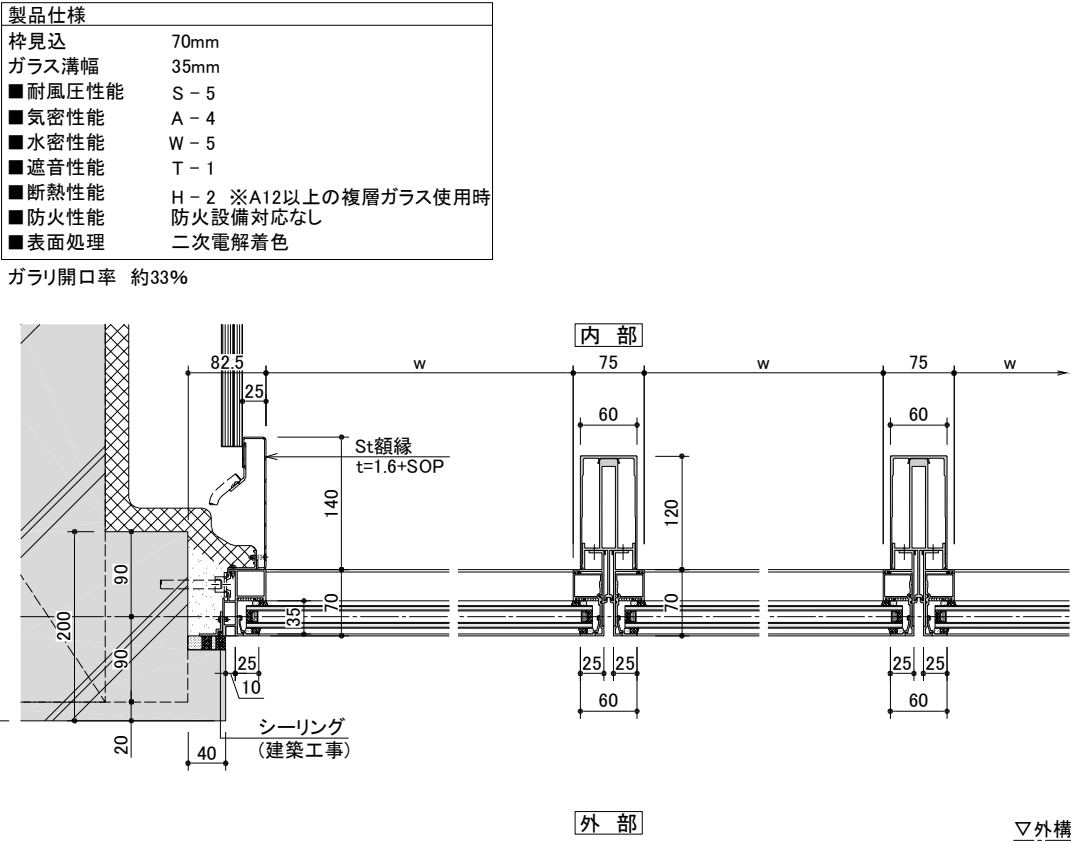

①-① section (S:1/4)

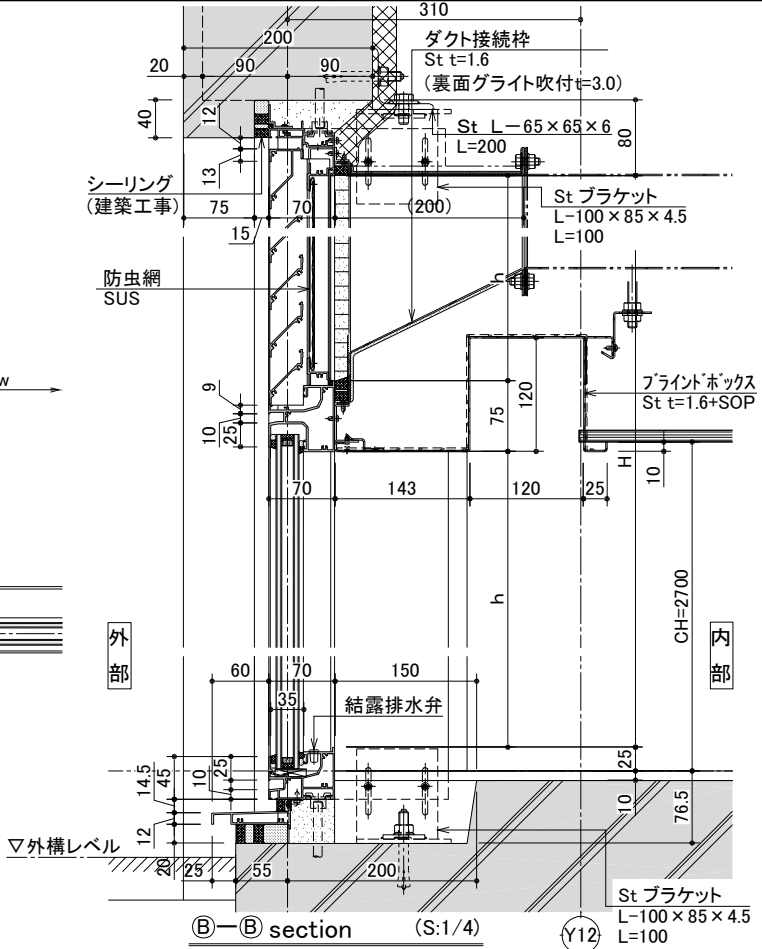

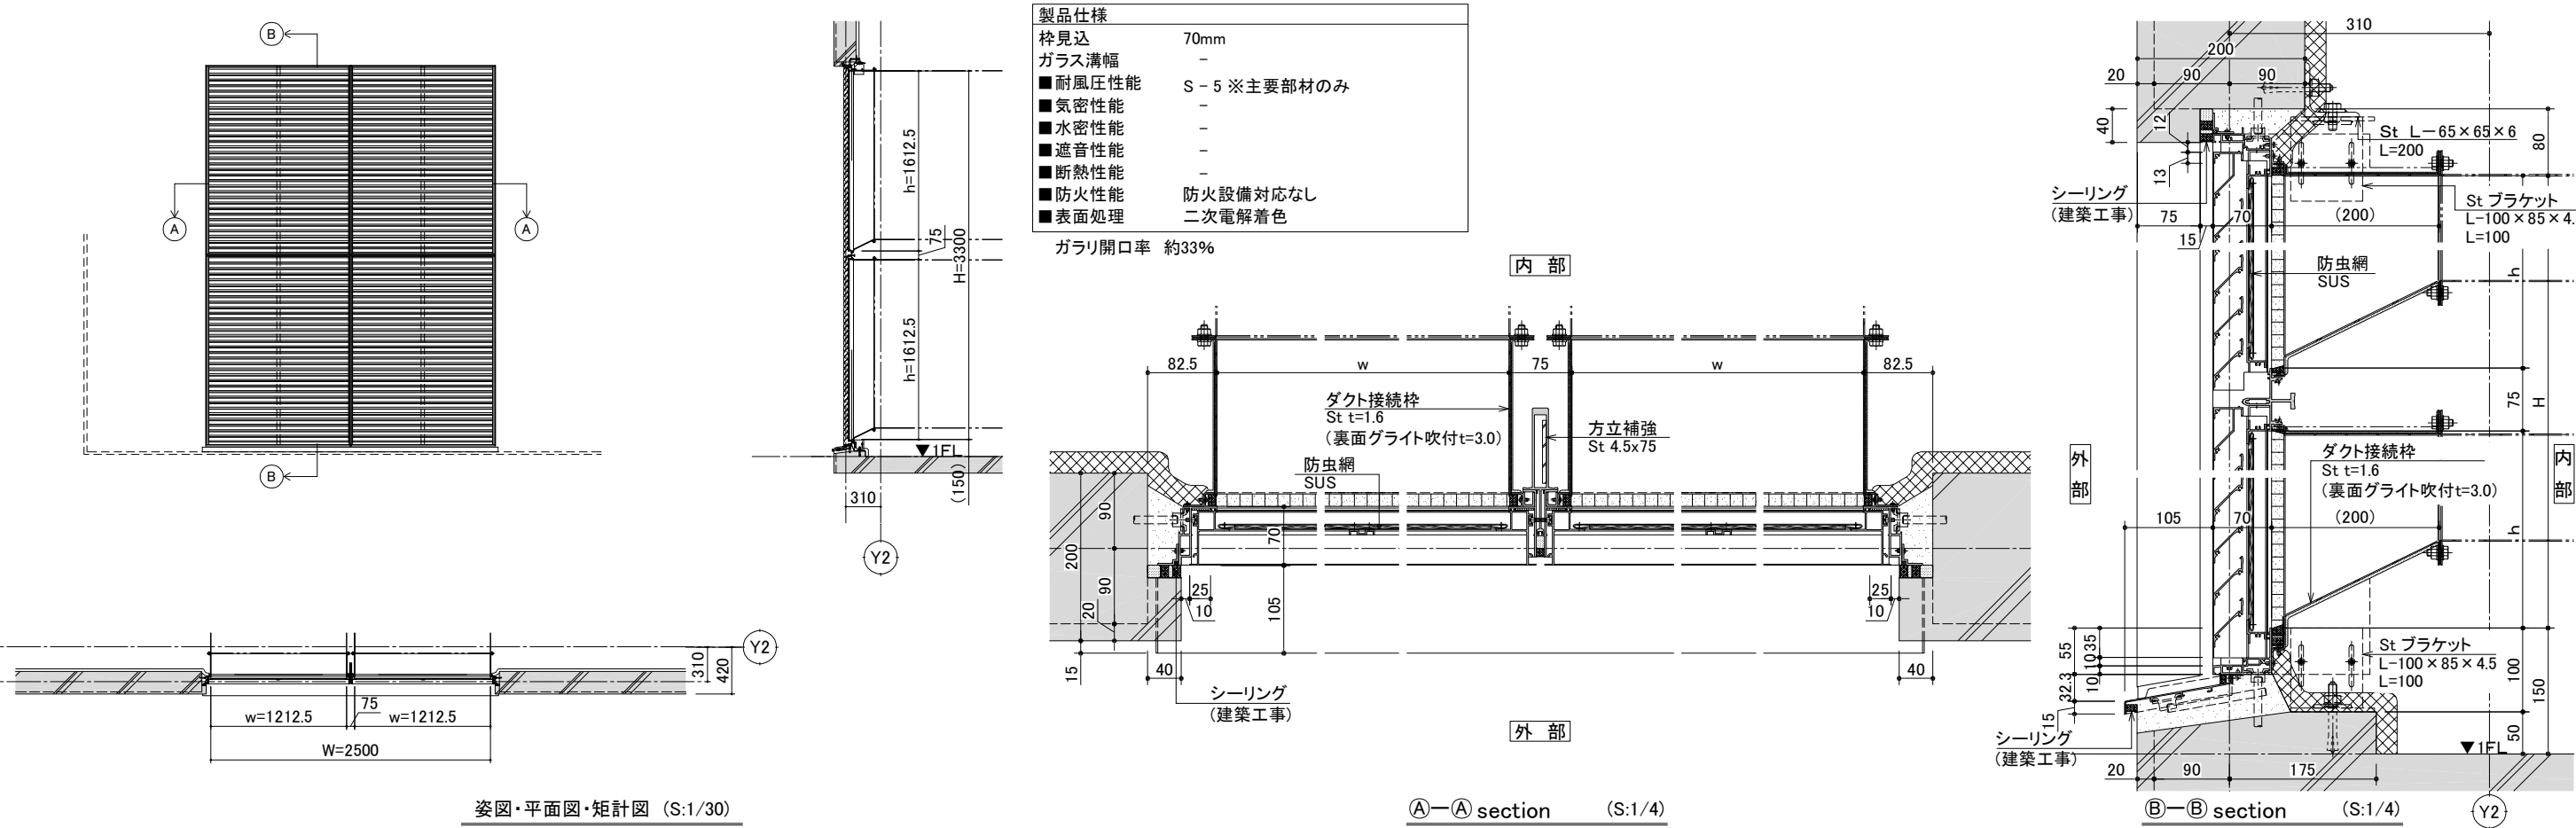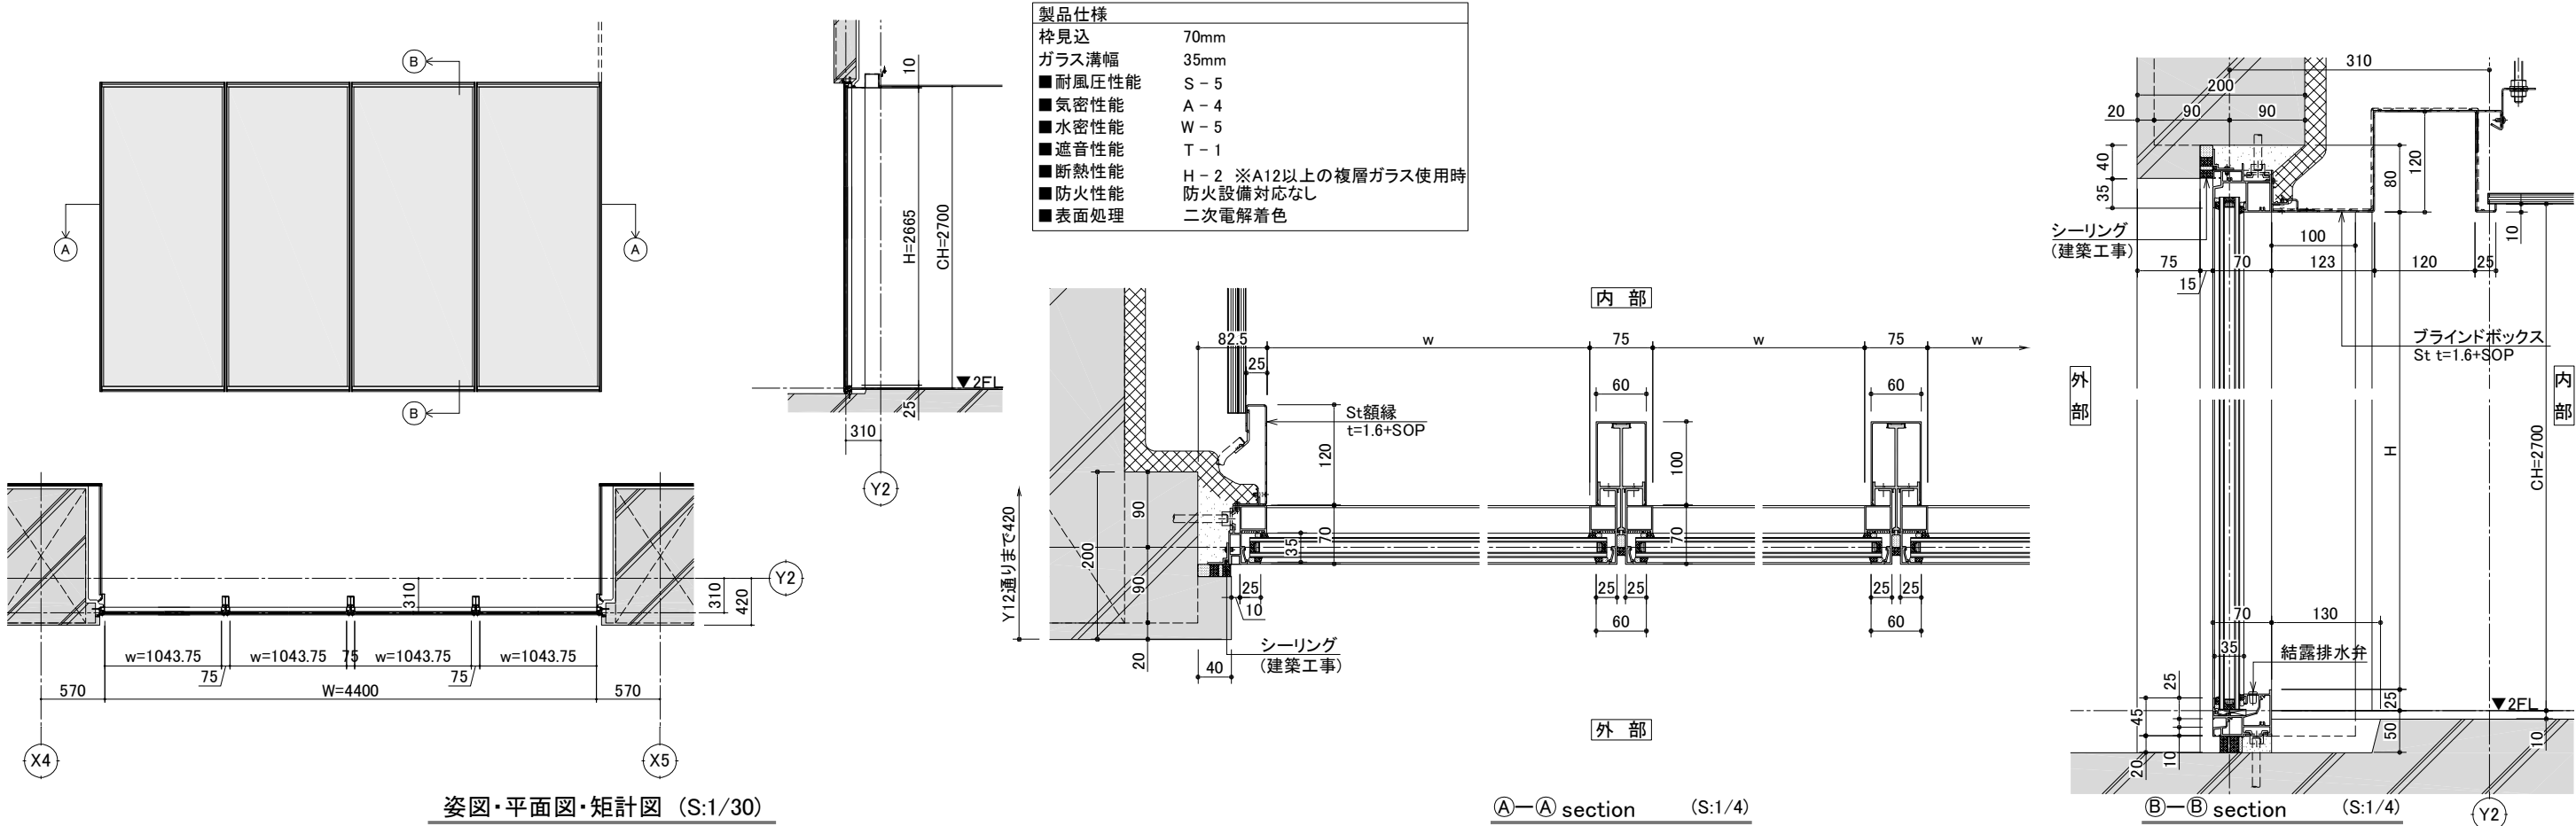


L 方向断面図 S=1:10 (A1)
 S=1:20 (A3)


W方向断面図 S=1:10(A1)
S=1:20(A3)

S=1:100 (A1)
S=1:200 (A3)


S=1:100 (A1)
S=1:200 (A3)

S=1:2 (A1)
S=1:4 (A3)

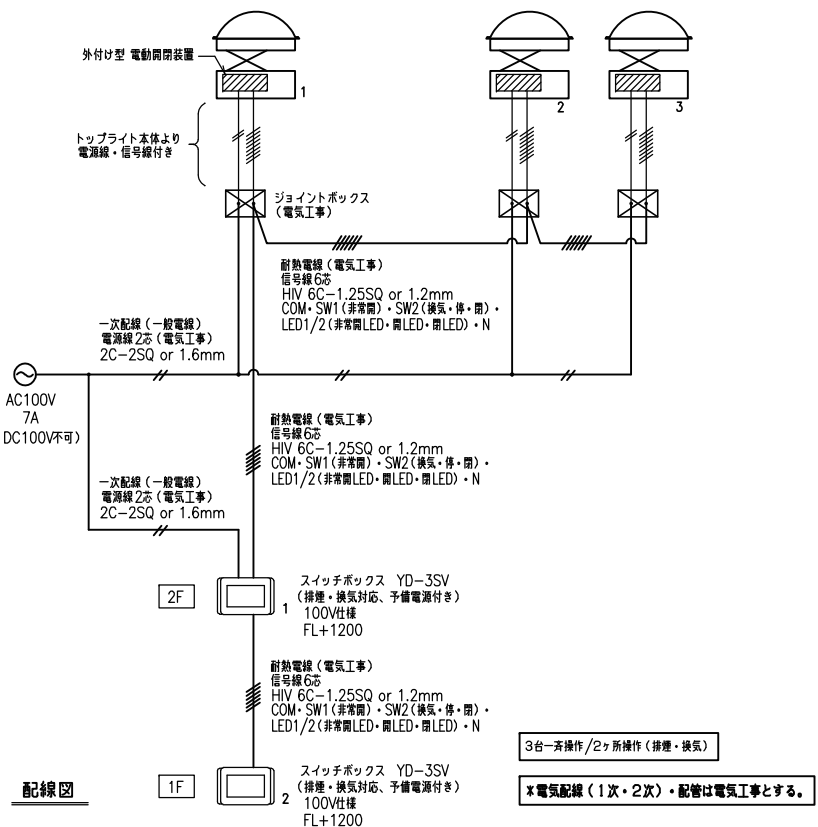


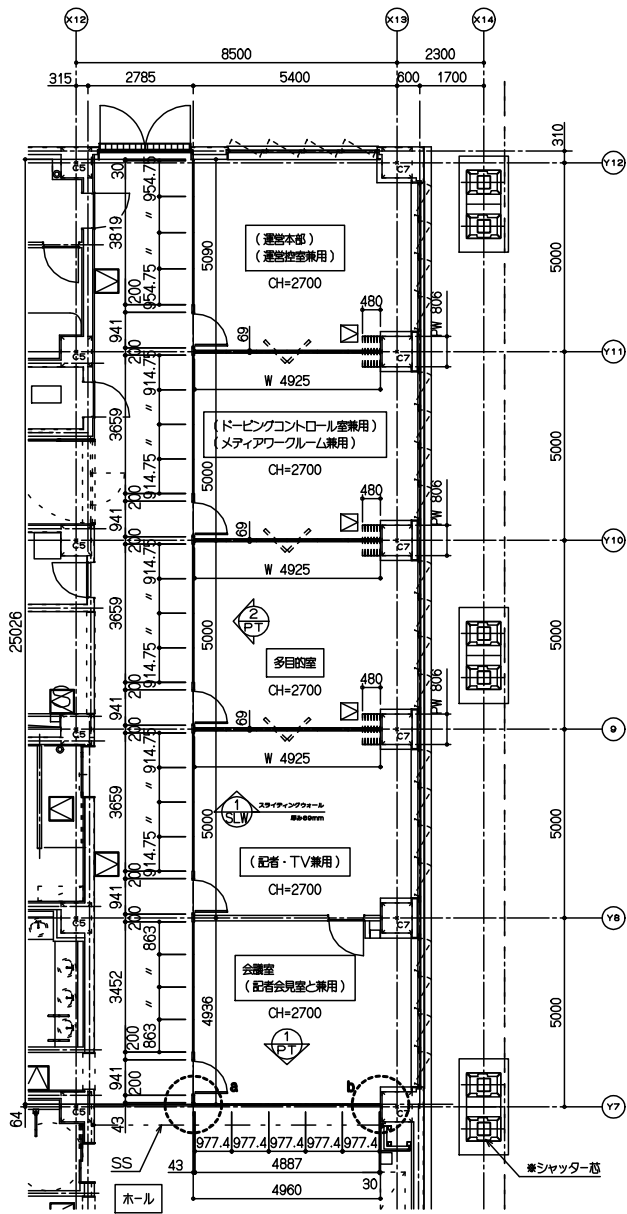


1階平面図 S=1:100

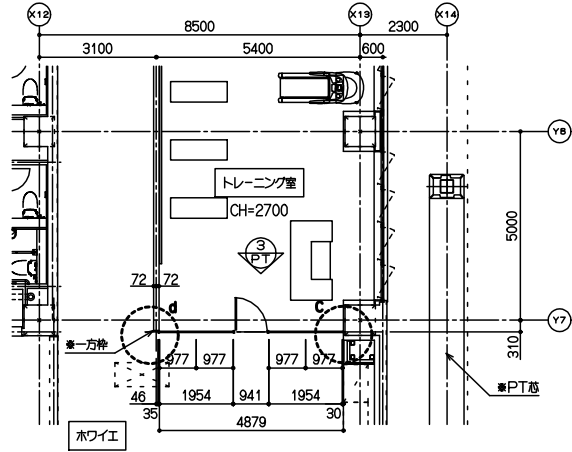


2階平面図 S=1:100

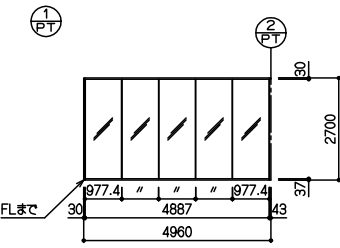


展開図 S=1:100

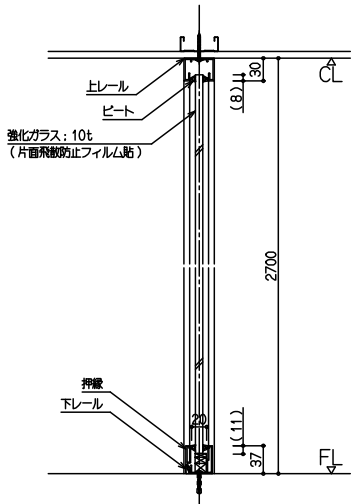


全面ガラスタイプ 縦断面

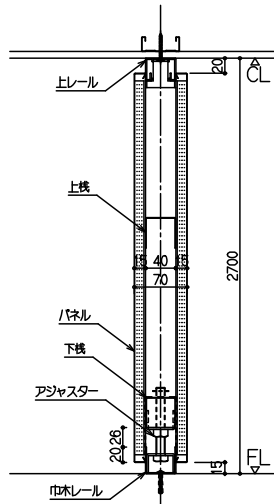


全面パネルタイプ 縦断面

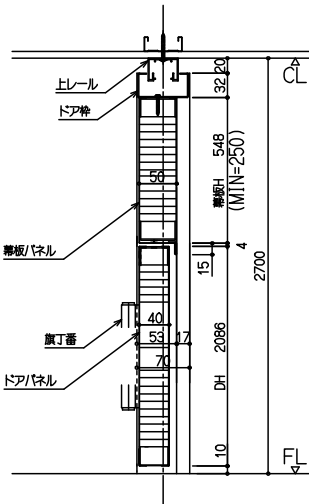



片開きドア(丁番) 扉板付 縦断面

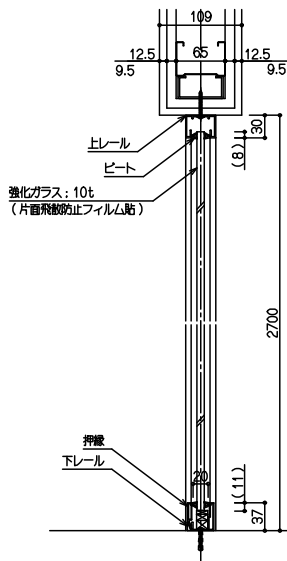


全面ガラスタイプ 縦断面

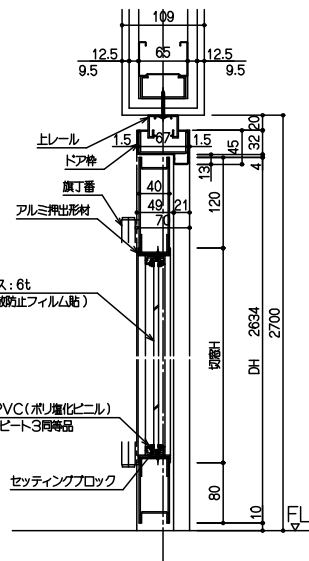


フレーム框ドア(丁番) ハイタイプ 縦断面

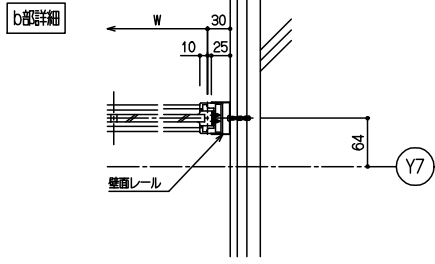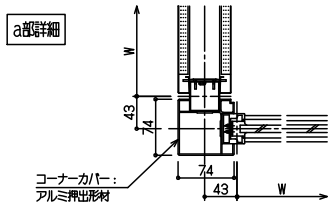

c部詳細

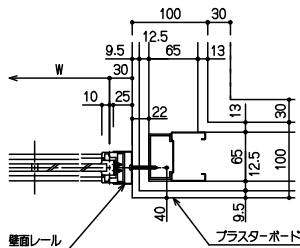

d部詳細

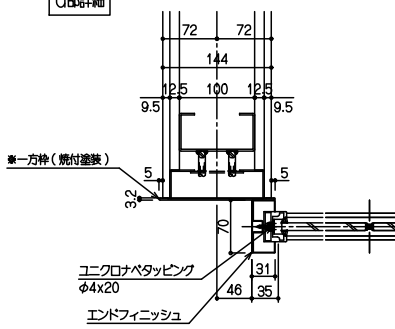


◇仕様表

項目	部材	材料(板厚mm)
骨材	壁面レール	冷間圧延鋼板 0.8mm (指定色焼付塗装仕上)
	上・下レール・押線	アルミ押出形材 (指定色焼付塗装仕上)
	巾木レール(パネル用)	冷間圧延鋼板 1.2mm (指定色焼付塗装仕上)
	ボール(ガラス用)	アルミ押出形材 (指定色焼付塗装仕上)
	ボール(パネル用)	冷間圧延鋼板 1.2mm (指定色焼付塗装仕上)
	上枠・下枠	冷間圧延鋼板 1.0mm (指定色焼付塗装仕上)
	エンドフィニッシュ(ガラス)	亜鉛めっき鋼板 0.8mm (指定色焼付塗装仕上)
	エンドフィニッシュ(パネル)	冷間圧延鋼板 1.2mm (指定色焼付塗装仕上)
	ガラス(ガラス工事)	強化ガラス 10mm (片面飛散防止フィルム貼)
	ガラスヒート	ポリ塩化ビニル 対応ガラス厚10mm (グレー色)
ガラス	ガラスジョイント	クリアジョイント 対応ガラス厚10mm
	パネル表面材	亜鉛めっき鋼板 0.5mm (指定色焼付塗装仕上)
パネル	芯材	せっこうボード 12.5mm
	ドア枠	冷間圧延鋼板 1.2mm (指定色焼付塗装仕上)
開き戸	パネル表面材	亜鉛めっき鋼板 0.5mm (指定色焼付塗装仕上)
	芯材	ペーパーコア
	ロック	美和 LHA錠/ゴール LX錠同等品
	ドアクローザ	ニュースターPS7002LW/リョービS22PLW (標準単色) 同等品
	丁番	扉釘番(ステンレス)
	フランス等し	ステンレス
	戸当り	床付け戸当り


開き戸 フレーム 框ドア	表面材	亜鉛めっき鋼板 1.6mm (指定色焼付塗装仕上)
	ロック	シアタニ LCA錠 (RTシリンダー) レバーハンドル LC46-BK同等品
	ドアクローザ	ニュースターPS7002LW/リョービS22PLW (標準単色) 同等品
	丁番	扉釘番(ステンレス)
	フランス等し	ステンレス
	戸当り	床付け戸当り
	強化ガラス	ガラス厚8mm(ヒート押え) (片面飛散防止フィルム貼)
	切窓ヒート	ポリ塩化ビニル (グレー色)

<設計条件>
・設計荷重
等分布荷重 : $P = 1200\text{N/m}^2$
集中荷重 : $P = 300\text{N}$ ※たわみ量15mm以下
・層間変位追随性能
1/100 : ガラスの破損・脱落なし
1/300 : シール切れなし
・設計震度
水平 : $K_h=1.0G$: 鉛直 $K_v=0.5G$


<ガラス>
・品種・構成
壁面 : 強化合わせガラス PT12+PT10

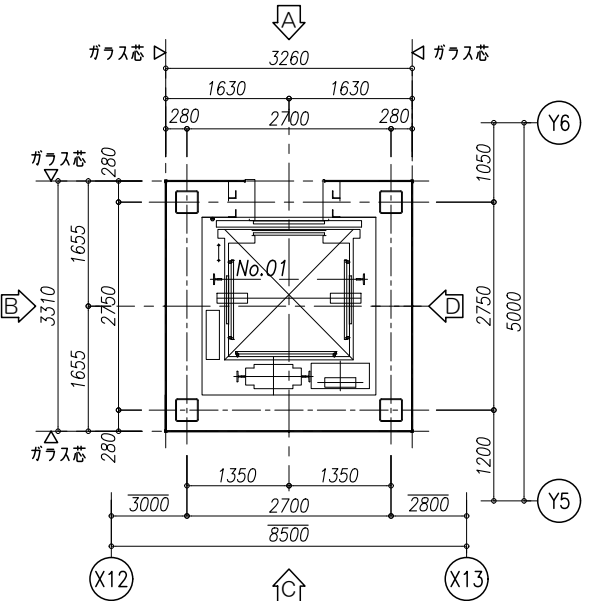


EVホール 1階平面図 S=1/50

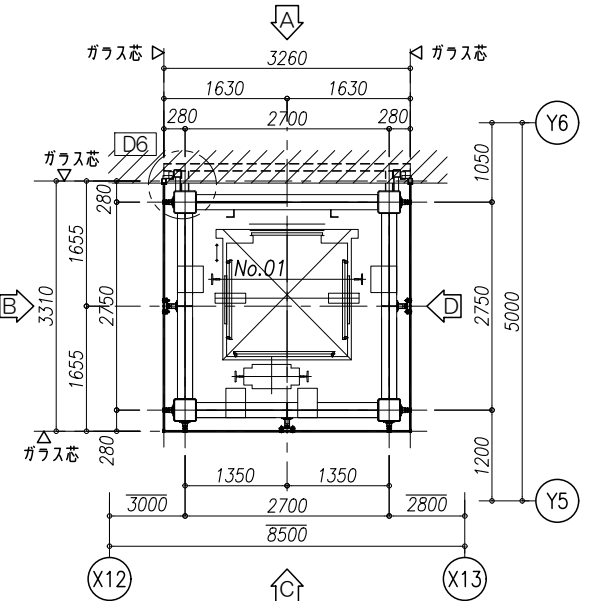


EVホール 1階+2900平面図 S=1/50

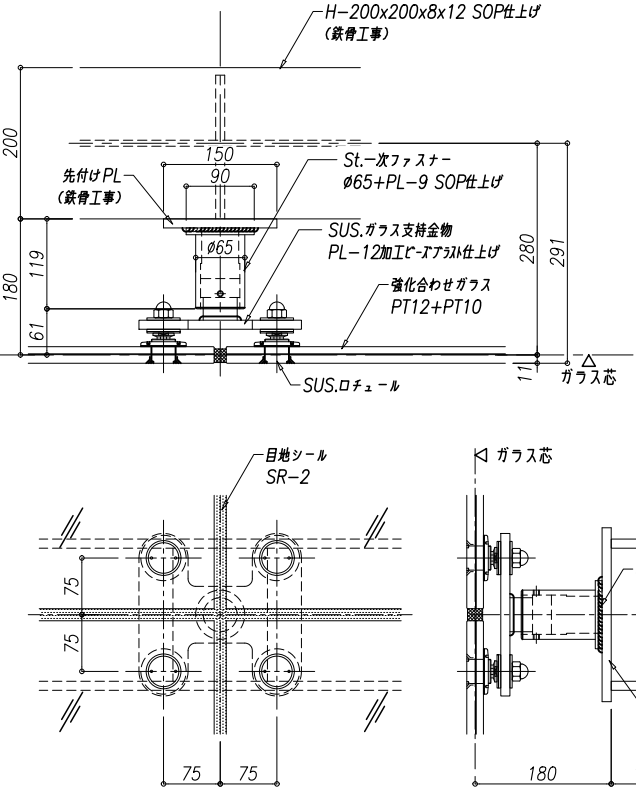


D1詳細図 S=1/5

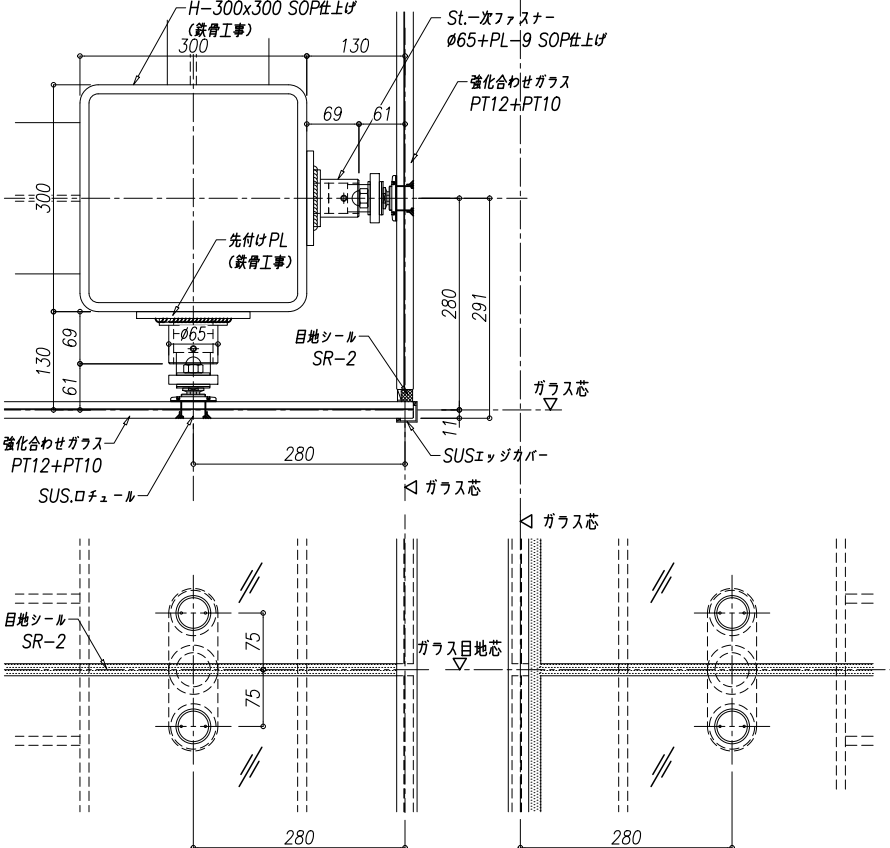


D2詳細図 S=1/5

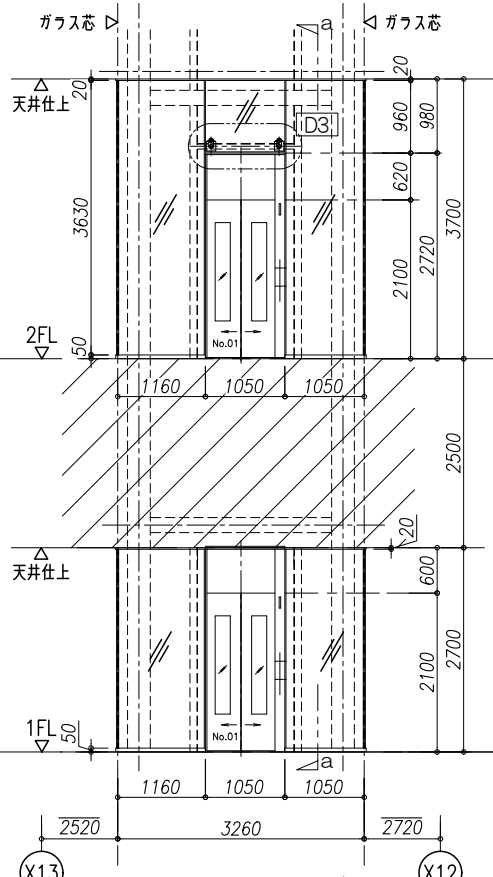


A 矢視図 S=1/50

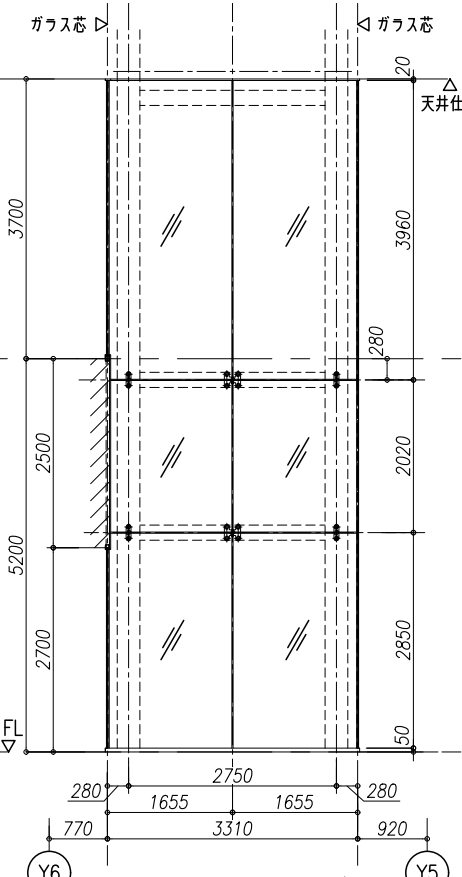


B 矢視図 S=1/50

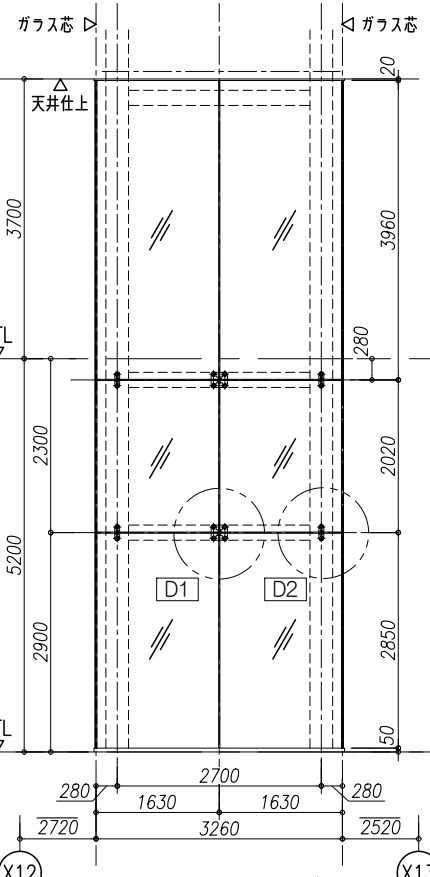


C 矢視図 S=1/50

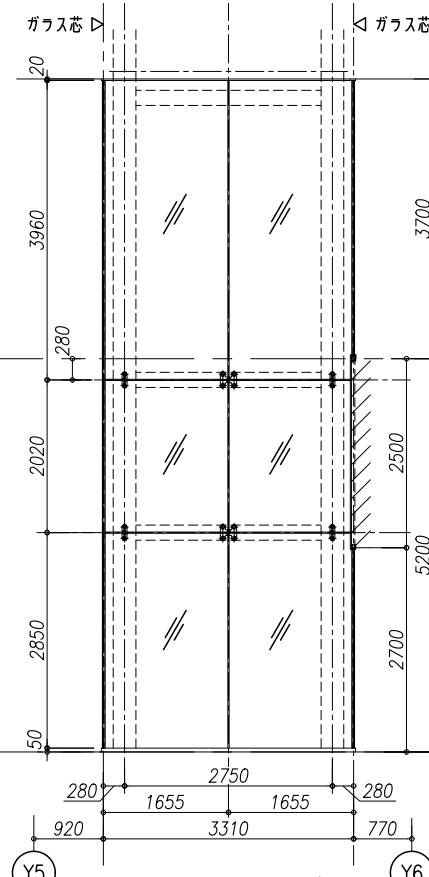


D 矢視図 S=1/50

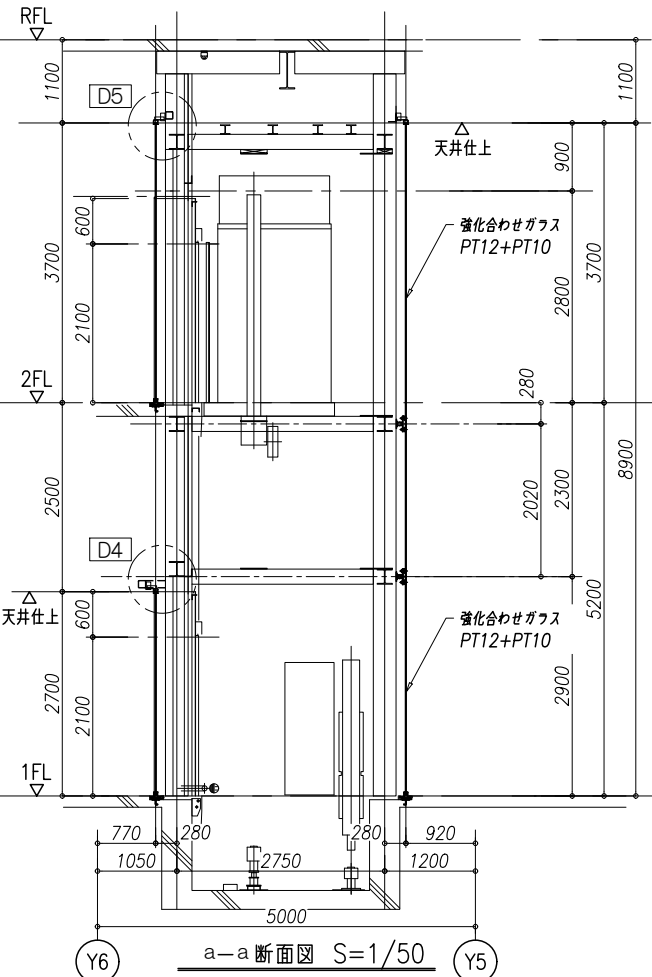


a-a断面図 S=1/50

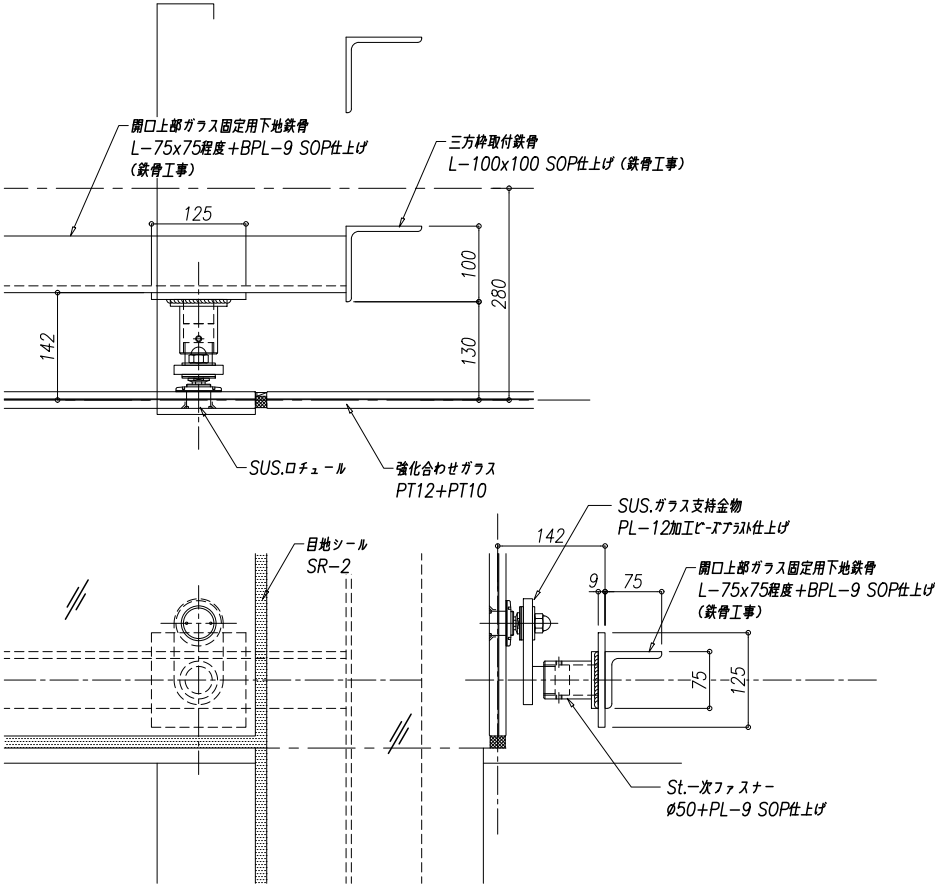


D3詳細図 S=1/5

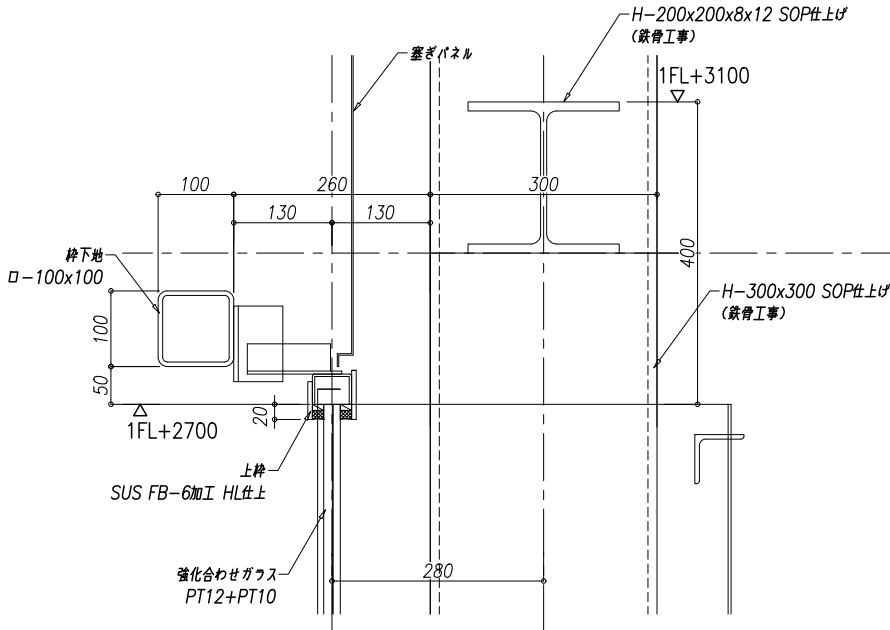

D4詳細図 S=1/5

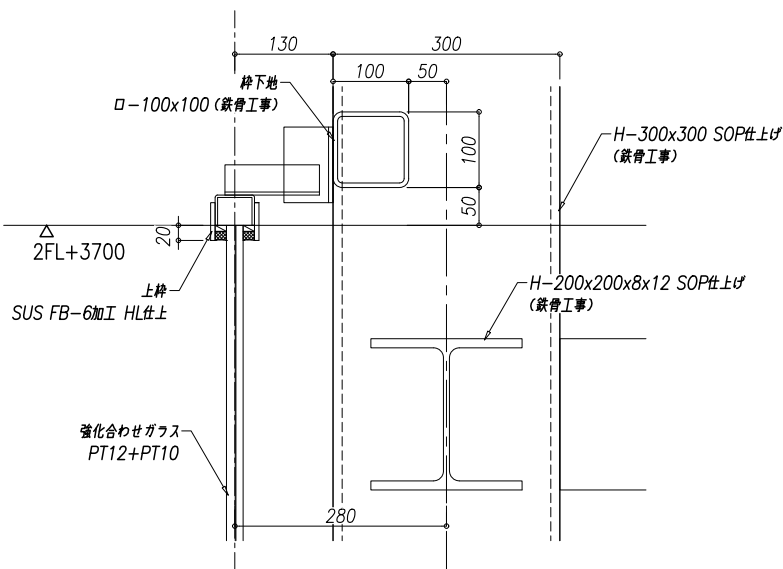


D5詳細図 S=1/5

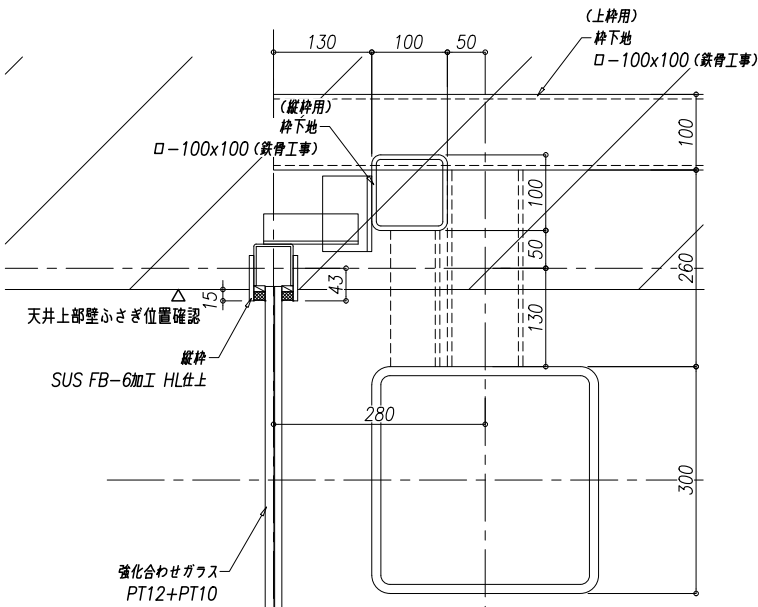


1階天井上部縦枠 平断面図

D6詳細図 S=1/5

【屋根1】壁捨て谷 詳細図

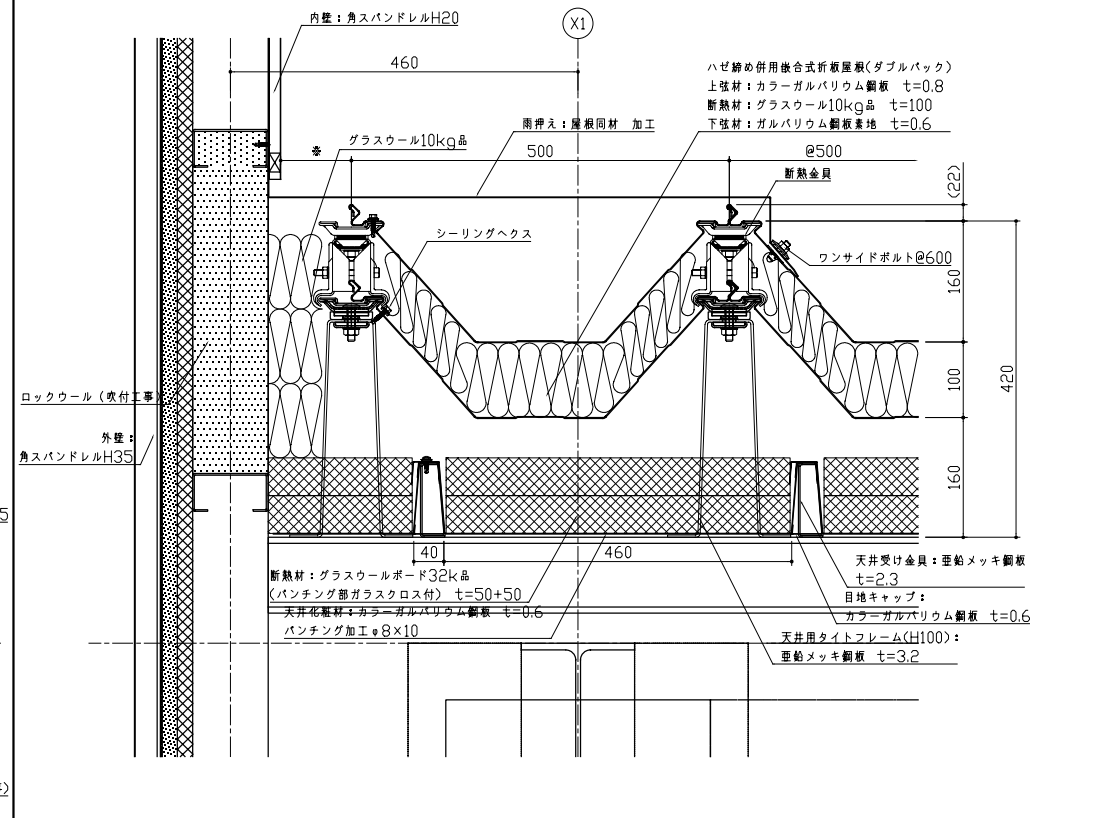

【屋根3】壁捨て谷・ケラバ 詳細図

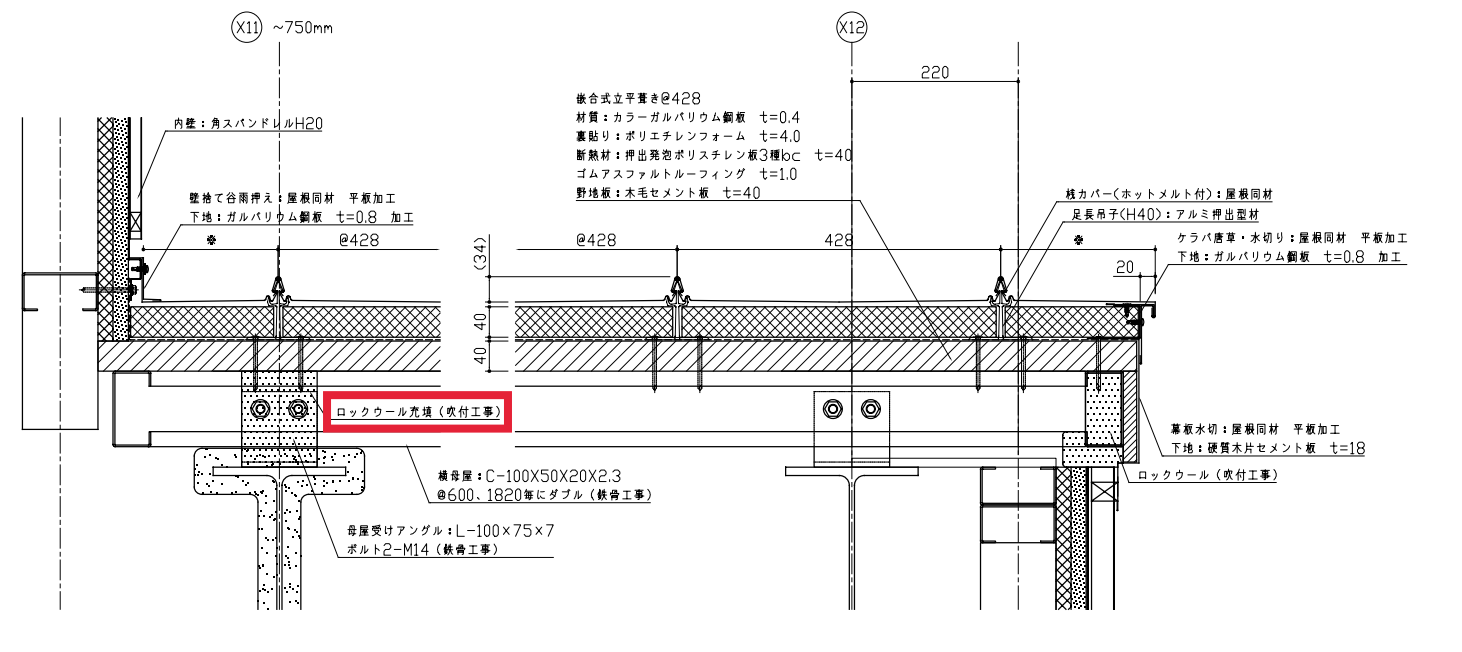

折版屋根軒先側 外壁納まり	折版屋根裏側 外壁上部納まり	設備スペース 外壁上部納まり	階段室屋根水上側 外壁上部納まり																								
外壁足元納まりノサッシ取り合い	外壁足元納まりノ扉壁取り合い	設備スペース 外壁足元納まり	階段室屋根水下側 外壁上部納まり																								
外壁出隅納まりノX1通り	外壁出隅納まりノX11通り	設備スペース 外壁出隅納まり	設備スペース 扉廻り外壁納まり																								
外壁出隅納まりノY2通り	外壁出隅納まりノY2通り	設備スペース 外壁出隅納まり	設備スペース 扉廻り外壁納まり																								
<table><tr><td>履歴</td><td>完成図作成 (受注者名)</td><td>完成図承諾</td><td>法適合確認 構造設計一級建築士 証文付番号 第11279号</td><td>製作日 2025.03.31 ファイル名</td><td>代表設計者 一級建築士 大臣登録第280701号 西 重隆 日付 2025.03.31</td><td>設計者 一級建築士 大臣登録第365367号 三田井 知希</td><td>担当者 一級建築士 大臣登録第376387号 中川 達也</td><td>業務名称 (仮称) 福岡市総合体育館新築工事 図面名称 外壁詳細図</td><td>業務契約コード 108557-02 縮尺 A1:1/10 A3:1/20</td><td>図面番号 A-080</td><td>管理建築士 一級建築士 大臣登録第280701号 西重隆</td></tr><tr><td colspan="12">ver.20221201</td></tr>